

汚染土壌の区域外搬出届出書

東京都知事 殿

平成 28 年 5 月 23 日

届出者 東京都千代田区神田須田町2-5-2
須田町佐志田ビル9階
株式会社アイ・エス・ソリューション
代表取締役 西村 実


土壌汚染対策法第16条第1項の規定により、要措置区域等から搬出する汚染土壌について、次のとおり届け出ます。

要措置区域等の所在地	東京都江戸川区松江四丁目490番2、491番、492番、493番、494番1、494番2の一部（地番表示）
汚染土壌の特定有害物質による汚染状態	※添付書類1のとおり
汚染土壌の体積	874.8m ³ ※詳細は添付書類2のとおり
汚染土壌の運搬の方法	① 陸運（自動車） ② 陸運（自動車）⇒海運（船舶）⇒陸運（自動車） ※詳細は添付書類3のとおり
汚染土壌を運搬する者の氏名又は名称	① YAMAテック株式会社 ② YAMAテック株式会社
汚染土壌を処理する者の氏名又は名称	① 株式会社ワカツキ 資源再生利用センター ② 株式会社東立テクノクラシー 本社事業所
汚染土壌を処理する施設の所在地	① 浄化等処理施設：千葉県市原市米原2562番地2他 ② 分別等処理施設：愛知県瀬戸市山路町87番3、118番1
汚染土壌の搬出の着手予定日	平成28年 6 月 9 日
汚染土壌の搬出完了予定日	平成28年 7 月 8 日
汚染土壌の運搬完了予定日	平成28年 7 月 15 日
汚染土壌の処理完了予定日	平成28年 7 月 31 日
運搬の用に供する自動車等の所有者の氏名又は名称及び連絡先	添付書類4、5のとおり
積替えを行う場所の所在地並びに所有者の氏名又は名称及び連絡先（運搬の際、積替えを行う場合に限る。）	① 該当なし ② 日興サービス株式会社 川崎事業所 愛知海運株式会社 八号地現業所 ※詳細は添付書類6、7のとおり
保管施設の所在地並びに所有者の氏名又は名称及び連絡先（保管施設を用いる場合に限る。）	① 該当なし ② 日興サービス株式会社 川崎事業所 愛知海運株式会社 八号地現業所 ※詳細は添付書類6、7のとおり

備考 1 この用紙の大きさは、日本工業規格A4とすること。


備考 2 氏名（法人にあってはその代表者の氏名）を記載し、押印することに代えて、本人（法人にあってはその代表者）が署名することができる。

YAMAテック株式会社

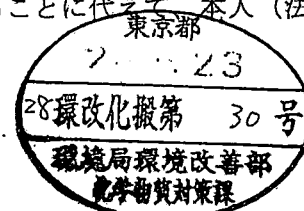

土壌汚染の場所を明らかにした要措置区域等の図面

形質変更時要届出区域の所在地：東京都江戸川区松江四丁目490番2、491番、492番、493番、494番1、494番2の一部（地番表示）

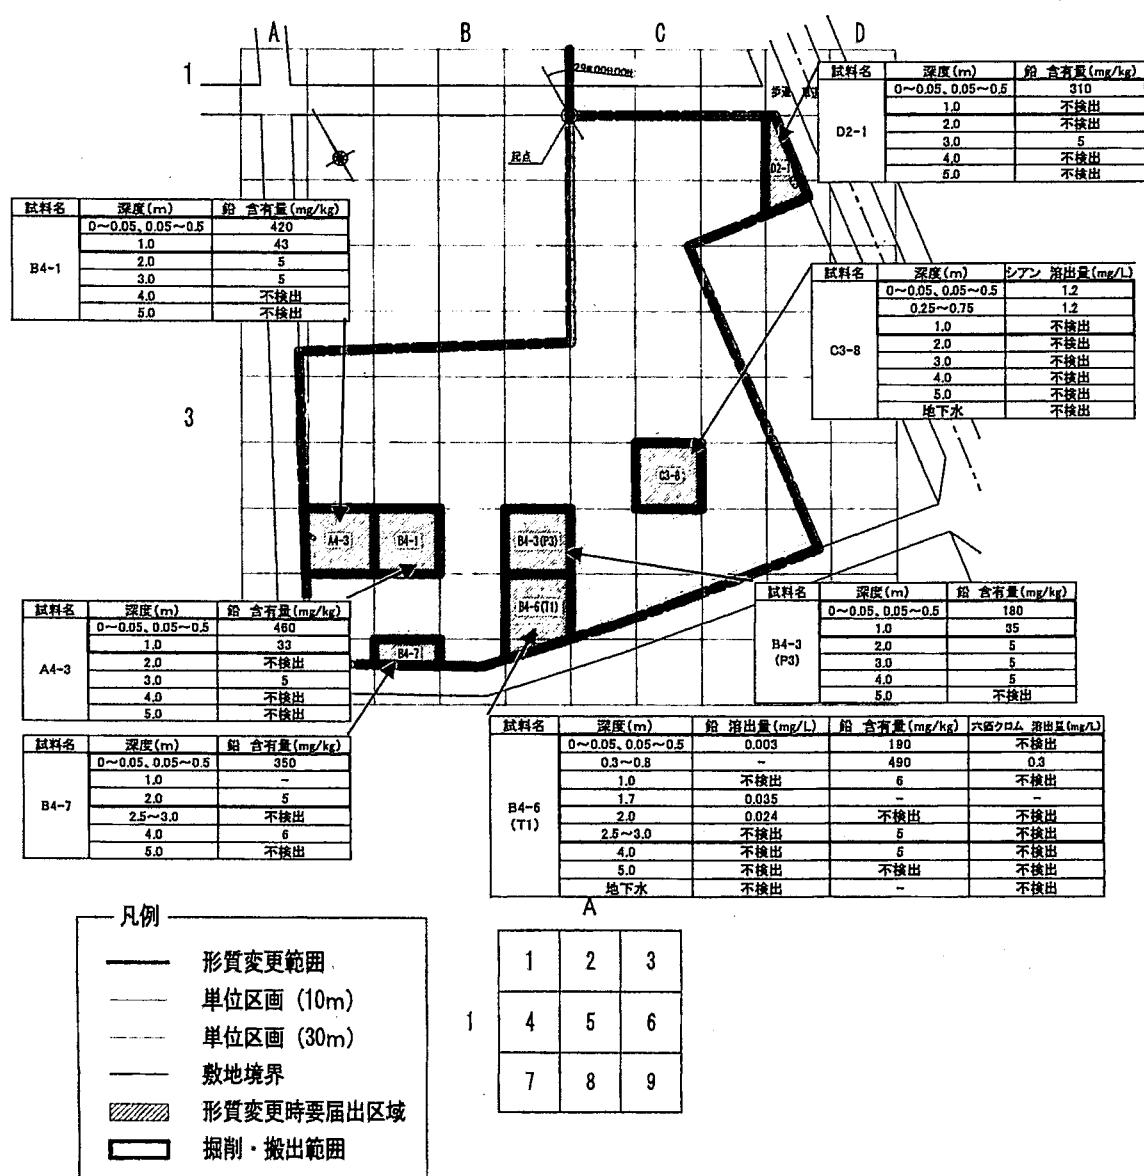

添付書類 3 汚染土壌の運搬の方法

3-1. 運搬フロー図 ①

形質変更時要届出区域

東京都江戸川区松江四丁目 490 番 2、491 番、492 番、493 番、494 番 1、
494 番 2 の一部（地番表示）

基準不適合土壌

シアン

陸 運：YAMAテック株式会社【運搬受託者】

千葉県千葉市稲毛区穴川二丁目 9 番 13 号

荷 姿：ダンプトラック+シート掛け

処理施設：株式会社ワカツキ 資源再生利用センター

千葉県市原市米原 2562 番地 2 他

種 類：浄化等処理施設

処理方法：浄化（抽出-洗浄処理）、浄化（分解-熱分解）

<運搬車両一覧> ①

形質変更時要届出区域：東京都江戸川区松江四丁目490番2、491番、492番、493番、494番1、494番2の一部（地番表示）

↓

処理施設：株式会社ワカツキ 資源再生利用センター

	使用者の名称等	使用者の住所	連絡先	車体の形状	自動車登録番号			
1	㈱東昇	東京都江戸川区東葛西6-17-10	03-5942-5325	ダンプ	足立	106	と	1
2	㈱東昇	東京都江戸川区東葛西6-17-10	03-5942-5325	ダンプ	足立	101	は	3
3	㈱東昇	東京都江戸川区東葛西6-17-10	03-5942-5325	ダンプ	足立	130	ふ	4
4	㈱東昇	東京都江戸川区東葛西6-17-10	03-5942-5325	ダンプ	足立	101	さ	7
5	㈱東昇	東京都江戸川区東葛西6-17-10	03-5942-5325	ダンプ	足立	101	は	5
6	㈱東昇	東京都江戸川区東葛西6-17-10	03-5942-5325	ダンプ	足立	101	つ	8
7	㈱東昇	東京都江戸川区東葛西6-17-10	03-5942-5325	ダンプ	足立	130	ら	9
8	㈱東昇	東京都江戸川区東葛西6-17-10	03-5942-5325	ダンプ	足立	130	ら	10
9	㈱東昇	東京都江戸川区東葛西6-17-10	03-5942-5325	ダンプ	習志野	100	は	1281
10	㈱東昇	東京都江戸川区東葛西6-17-10	03-5942-5325	ダンプ	足立	130	そ	8001
11	㈱東昇	東京都江戸川区東葛西6-17-10	03-5942-5325	ダンプ	足立	130	す	8002
12	㈱岸野商店	神奈川県横浜市区弥生台7-16	045-802-1216	ダンプ	横浜	100	は	1771
13	㈱岸野商店	神奈川県横浜市区弥生台7-16	045-802-1216	ダンプ	横浜	100	は	1809
14	㈱岸野商店	神奈川県横浜市区弥生台7-16	045-802-1216	ダンプ	横浜	100	は	2038
15	㈱岸野商店	神奈川県横浜市区弥生台7-16	045-802-1216	ダンプ	横浜	100	は	2097
16	㈱岸野商店	神奈川県横浜市区弥生台7-16	045-802-1216	ダンプ	横浜	100	は	2660
17	㈱岸野商店	神奈川県横浜市区弥生台7-16	045-802-1216	ダンプ	横浜	100	は	3386
18	㈱岸野商店	神奈川県横浜市区弥生台7-16	045-802-1216	ダンプ	横浜	130	さ	6225
19	㈱岸野商店	神奈川県横浜市区弥生台7-16	045-802-1216	ダンプ	横浜	100	か	9521
20	㈱岸野商店	神奈川県横浜市区弥生台7-16	045-802-1216	ダンプ	横浜	100	き	2809
21	㈱岸野商店	神奈川県横浜市区弥生台7-16	045-802-1216	ダンプ	横浜	100	か	9658
35	寺尾運輸興業㈱	神奈川県横浜市区港北区樽町4-17-45	045-546-3505	ダンプ	横浜	130	あ	7512
36	寺尾運輸興業㈱	神奈川県横浜市区港北区樽町4-17-45	045-546-3505	ダンプ	横浜	130	あ	7513
37	寺尾運輸興業㈱	神奈川県横浜市区港北区樽町4-17-45	045-546-3505	ダンプ	横浜	130	あ	7514
38	寺尾運輸興業㈱	神奈川県横浜市区港北区樽町4-17-45	045-546-3505	ダンプ	横浜	130	あ	7515

<運搬車両一覧> ①

形質変更時要届出区域：東京都江戸川区松江四丁目490番2、491番、492番、493番、494番1、494番2の一部（地番表示）



処理施設：株式会社ワカツキ 資源再生利用センター

	使用者の名称等	使用者の住所	連絡先	車体の形状	自動車登録番号			
39	寺尾運輸興業㈱	神奈川県横浜市港北区樽町4-17-45	045-546-3505	ダンプ	横浜	100	か	8351
40	寺尾運輸興業㈱	神奈川県横浜市港北区樽町4-17-45	045-546-3505	ダンプ	横浜	100	か	9021
41	寺尾運輸興業㈱	神奈川県横浜市港北区樽町4-17-45	045-546-3505	ダンプ	横浜	130	あ	7517
42	寺尾運輸興業㈱	神奈川県横浜市港北区樽町4-17-45	045-546-3505	ダンプ	横浜	130	あ	7518
43	寺尾運輸興業㈱	神奈川県横浜市港北区樽町4-17-45	045-546-3505	ダンプ	横浜	130	あ	7519
44	寺尾運輸興業㈱	神奈川県横浜市港北区樽町4-17-45	045-546-3505	ダンプ	横浜	130	あ	7520
45	寺尾運輸興業㈱	神奈川県横浜市港北区樽町4-17-45	045-546-3505	ダンプ	横浜	130	あ	7521
46	寺尾運輸興業㈱	神奈川県横浜市港北区樽町4-17-45	045-546-3505	ダンプ	横浜	130	あ	7522
47	寺尾運輸興業㈱	神奈川県横浜市港北区樽町4-17-45	045-546-3505	ダンプ	横浜	130	あ	7523
48	寺尾運輸興業㈱	神奈川県横浜市港北区樽町4-17-45	045-546-3505	ダンプ	横浜	130	あ	7524
49	寺尾運輸興業㈱	神奈川県横浜市港北区樽町4-17-45	045-546-3505	ダンプ	横浜	130	あ	7525
50	寺尾運輸興業㈱	神奈川県横浜市港北区樽町4-17-45	045-546-3505	ダンプ	横浜	130	あ	7526
51	㈲松建	神奈川県横浜市神奈川区羽沢町1535-1	045-370-4844	ダンプ	横浜	101	ち	5
52	㈲松建	神奈川県横浜市神奈川区羽沢町1535-1	045-370-4844	ダンプ	水戸	130	り	55
53	㈲松建	神奈川県横浜市神奈川区羽沢町1535-1	045-370-4844	ダンプ	横浜	100	ら	63
54	㈲松建	神奈川県横浜市神奈川区羽沢町1535-1	045-370-4844	ダンプ	横浜	100	ら	68
55	㈲松建	神奈川県横浜市神奈川区羽沢町1535-1	045-370-4844	ダンプ	横浜	100	ら	69
56	㈲松建	神奈川県横浜市神奈川区羽沢町1535-1	045-370-4844	ダンプ	横浜	100	ら	77
57	㈲松建	神奈川県横浜市神奈川区羽沢町1535-1	045-370-4844	ダンプ	横浜	100	ら	78
58	㈲松建	神奈川県横浜市神奈川区羽沢町1535-1	045-370-4844	ダンプ	横浜	100	ら	82
59	㈲松建	神奈川県横浜市神奈川区羽沢町1535-1	045-370-4844	ダンプ	水戸	100	ら	186
74	旭企業㈱	神奈川県横浜市西区北幸2-8-4 横浜西口KNビル10階	045-328-3520	ダンプ	川崎	100	か	3988
75	旭企業㈱	神奈川県横浜市西区北幸2-8-4 横浜西口KNビル10階	045-328-3520	ダンプ	川崎	100	か	3989
76	旭企業㈱	神奈川県横浜市西区北幸2-8-4 横浜西口KNビル10階	045-328-3520	ダンプ	川崎	130	あ	5839

<運搬車両一覧> ①

形質変更時要届出区域：東京都江戸川区松江四丁目490番2、491番、492番、493番、494番1、494番2の一部（地番表示）



処理施設：株式会社ワカツキ 資源再生利用センター

	使用者の名称等	使用者の住所	連絡先	車体の形状	自動車登録番号			
77	旭企業㈱	神奈川県横浜市西区北幸2-8-4 横浜西口KNビル10階	045-328-3520	ダンプ	川崎	130	あ	5840
78	豊川興業㈱	神奈川県横浜市緑区上山3丁目32-7	044-299-3531	ダンプ	川崎	101	を	1
79	豊川興業㈱	神奈川県横浜市緑区上山3丁目37-5	044-299-3531	ダンプ	川崎	100	き	2
80	豊川興業㈱	神奈川県横浜市緑区上山3丁目32-7	044-299-3531	ダンプ	川崎	100	う	3
81	豊川興業㈱	神奈川県横浜市緑区上山3丁目32-7	044-299-3531	ダンプ	川崎	100	き	5
82	豊川興業㈱	神奈川県横浜市緑区上山3丁目37-5	044-299-3531	ダンプ	川崎	130	か	6
83	豊川興業㈱	神奈川県横浜市緑区上山3丁目37-5	044-299-3531	ダンプ	川崎	100	く	7
84	豊川興業㈱	神奈川県横浜市緑区上山3丁目32-7	044-299-3531	ダンプ	川崎	100	い	8
85	豊川興業㈱	神奈川県横浜市緑区上山3丁目37-5	044-299-3531	ダンプ	川崎	130	う	55
86	豊川興業㈱	神奈川県横浜市緑区上山3丁目37-5	044-299-3531	ダンプ	川崎	130	く	123
87	豊川興業㈱	神奈川県横浜市緑区上山3丁目32-7	044-299-3531	ダンプ	川崎	130	こ	11
88	豊川興業㈱	神奈川県横浜市緑区上山3丁目32-7	044-299-3531	ダンプ	川崎	130	あ	27
89	豊川興業㈱	神奈川県横浜市緑区上山3丁目32-7	044-299-3531	ダンプ	川崎	130	え	26
90	豊川興業㈱	神奈川県横浜市緑区上山3丁目32-7	044-299-3531	ダンプ	川崎	130	き	25
91	豊川興業㈱	神奈川県横浜市緑区上山3丁目32-7	044-299-3531	ダンプ	川崎	133	か	88
92	豊川興業㈱	神奈川県横浜市緑区上山3丁目32-7	044-299-3531	ダンプ	川崎	130	か	77
93	豊川興業㈱	神奈川県横浜市緑区上山3丁目32-7	044-299-3531	ダンプ	川崎	130	え	66
94	豊川興業㈱	神奈川県横浜市緑区上山3丁目32-7	044-299-3531	ダンプ	川崎	100	か	3154
95	豊川興業㈱	神奈川県横浜市緑区上山3丁目32-7	044-299-3531	ダンプ	川崎	100	か	3367
96	豊川興業㈱	神奈川県横浜市緑区上山3丁目32-7	044-299-3531	ダンプ	川崎	100	か	3519
97	㈲ツカダ	埼玉県比企郡鳩山町大字小用1208-18	049-296-1854	ダンプ	熊谷	130	を	102
98	㈲ツカダ	埼玉県比企郡鳩山町大字小用1208-18	049-296-1854	ダンプ	熊谷	130	い	581
112	㈲ツカサ総業	神奈川県横浜市都筑区東山田2丁目25-6	045-592-1142	ダンプ	横浜	130	く	321
113	㈲ツカサ総業	神奈川県横浜市都筑区東山田2丁目25-6	045-592-1142	ダンプ	横浜	130	い	336
114	㈲ツカサ総業	神奈川県横浜市都筑区東山田2丁目25-6	045-592-1142	ダンプ	横浜	130	あ	5902

<運搬車両一覧> ①

形質変更時要届出区域：東京都江戸川区松江四丁目490番2、491番、492番、493番、494番1、494番2の一部（地番表示）



処理施設：株式会社ワカツキ 資源再生利用センター

	使用者の名称等	使用者の住所	連絡先	車体の形状	自動車登録番号			
115	㈲ツカサ総業	神奈川県横浜市都筑区東山田2丁目25-6	045-592-1142	ダンプ	横浜	130	あ	7794
116	㈲ツカサ総業	神奈川県横浜市都筑区東山田2丁目25-6	045-592-1142	ダンプ	横浜	130	あ	226
117	㈲ツカサ総業	神奈川県横浜市都筑区東山田2丁目25-6	045-592-1142	ダンプ	横浜	130	あ	227
118	㈲ツカサ総業	神奈川県横浜市都筑区東山田2丁目25-6	045-592-1142	ダンプ	横浜	130	あ	243
119	㈲ツカサ総業	神奈川県横浜市都筑区東山田2丁目25-6	045-592-1142	ダンプ	横浜	130	え	289
120	㈲ツカサ総業	神奈川県横浜市都筑区東山田2丁目25-6	045-592-1142	ダンプ	横浜	130	き	305
121	㈲ツカサ総業	神奈川県横浜市都筑区東山田2丁目25-6	045-592-1142	ダンプ	横浜	130	か	335
122	㈲ツカサ総業	神奈川県横浜市都筑区東山田2丁目25-6	045-592-1142	ダンプ	横浜	100	き	861
123	㈲ツカサ総業	神奈川県横浜市都筑区東山田2丁目25-6	045-592-1142	ダンプ	横浜	100	き	883
124	㈲ツカサ総業	神奈川県横浜市都筑区東山田2丁目25-6	045-592-1142	ダンプ	横浜	130	い	1364
125	㈲ツカサ総業	神奈川県横浜市都筑区東山田2丁目25-6	045-592-1142	ダンプ	横浜	130	あ	5733
126	㈲ツカサ総業	神奈川県横浜市都筑区東山田2丁目25-6	045-592-1142	ダンプ	横浜	130	い	6174
127	㈲宮原商店	神奈川県川崎市多摩区登戸1259	044-959-3456	ダンプ	川崎	100	か	1636
128	㈲宮原商店	神奈川県川崎市多摩区登戸1259	044-959-3456	ダンプ	川崎	100	か	1662
129	㈲宮原商店	神奈川県川崎市多摩区登戸1259	044-959-3456	ダンプ	川崎	100	か	1704
130	㈲宮原商店	神奈川県川崎市多摩区登戸1259	044-959-3456	ダンプ	川崎	100	か	1705
131	㈲宮原商店	神奈川県川崎市多摩区登戸1259	044-959-3456	ダンプ	川崎	100	か	1708
132	㈲宮原商店	神奈川県川崎市多摩区登戸1259	044-959-3456	ダンプ	川崎	100	か	1757
133	㈲宮原商店	神奈川県川崎市多摩区登戸1259	044-959-3456	ダンプ	川崎	100	か	2492
134	㈲宮原商店	神奈川県川崎市多摩区登戸1259	044-959-3456	ダンプ	川崎	100	か	2493
135	㈲宮原商店	神奈川県川崎市多摩区登戸1259	044-959-3456	ダンプ	川崎	100	か	2795
136	㈲宮原商店	神奈川県川崎市多摩区登戸1259	044-959-3456	ダンプ	川崎	100	か	2808
151				ダンプ				
152				ダンプ				

<運搬車両一覧> ①

形質変更時要届出区域：東京都江戸川区松江四丁目490番2、491番、492番、493番、494番1、494番2の一部（地番表示）



処理施設：株式会社ワカツキ 資源再生利用センター

	使用者の名称等	使用者の住所	連絡先	車体の形状	自動車登録番号			
153				ダンプ				
154	堀口興業(有)	東京都江戸川区中葛西1-13-7	03-3687-1762	ダンプ	足立	100	は	5011
155	堀口興業(有)	東京都江戸川区中葛西1-13-7	03-3687-1762	ダンプ	足立	100	は	3572
156	堀口興業(有)	東京都江戸川区中葛西1-13-7	03-3687-1762	ダンプ	足立	100	は	3484
157	堀口興業(有)	東京都江戸川区中葛西1-13-7	03-3687-1762	ダンプ	足立	100	は	3750
158	堀口興業(有)	東京都江戸川区中葛西1-13-7	03-3687-1762	ダンプ	足立	100	は	2778
159	堀口興業(有)	東京都江戸川区中葛西1-13-7	03-3687-1762	ダンプ	足立	100	は	2498
160	(有)共栄興業	埼玉県草加市柳島町773-4	048-925-5787	ダンプ	春日部	100	な	5555
161	(有)共栄興業	埼玉県草加市柳島町773-4	048-925-5787	ダンプ	春日部	130	す	6688
162	(有)共栄興業	埼玉県草加市柳島町773-4	048-925-5787	ダンプ	春日部	130	ち	6666
163	(有)共栄興業	埼玉県草加市柳島町773-4	048-925-5787	ダンプ	春日部	100	は	5000
164	(有)共栄興業	埼玉県草加市柳島町773-4	048-925-5787	ダンプ	春日部	130	ち	6000
165	(有)共栄興業	埼玉県草加市柳島町773-4	048-925-5787	ダンプ	春日部	100	な	7000
166	(有)共栄興業	埼玉県草加市柳島町773-4	048-925-5787	ダンプ	春日部	100	つ	8000
167	(有)共栄興業	埼玉県草加市柳島町773-4	048-925-5787	ダンプ	春日部	130	さ	445
168	(有)共栄興業	埼玉県草加市柳島町773-4	048-925-5787	ダンプ	習志野	130	す	405
169				ダンプ				
170				ダンプ				
171				ダンプ				
172				ダンプ				
173				ダンプ				
174	(株)託正	東京都足立区花畑3-28-14	03-5851-8344	ダンプ	足立	130	そ	5500
175	(株)託正	東京都足立区花畑3-28-14	03-5851-8344	ダンプ	足立	130	す	6600
176	(株)託正	東京都足立区花畑3-28-14	03-5851-8344	ダンプ	足立	130	せ	7700
177	(株)託正	東京都足立区花畑3-28-14	03-5851-8344	ダンプ	足立	130	ち	8800
178	(株)託正	東京都足立区花畑3-28-14	03-5851-8344	ダンプ	足立	130	す	9900
179	(株)託正	東京都足立区花畑3-28-14	03-5851-8344	ダンプ	足立	130	む	33
180	(株)託正	東京都足立区花畑3-28-14	03-5851-8344	ダンプ	足立	130	ま	66
181	(株)託正	東京都足立区花畑3-28-14	03-5851-8344	ダンプ	足立	131	ゆ	88
182	(有)岩脇土木	東京都足立区弘道2-5-6	03-3866-8012	ダンプ	足立	100	は	3141
183	(有)岩脇土木	東京都足立区弘道2-5-6	03-3866-8012	ダンプ	足立	100	は	3781
184	(有)岩脇土木	東京都足立区弘道2-5-6	03-3866-8012	ダンプ	足立	100	は	6661
185				ダンプ				
186	福岡土木(有)	東京都練馬区春日町4-22-1	03-3978-6320	ダンプ	土浦	100	は	3924
187	(有)小山土建	埼玉県川口市東領家1-17-15	03-3978-6320	ダンプ	大宮	100	は	1204
188	(有)小山土建	埼玉県川口市東領家1-17-15	03-3978-6320	ダンプ	大宮	100	は	2531
189	(有)小山土建	埼玉県川口市東領家1-17-15	03-3978-6320	ダンプ	大宮	100	は	1630
190	(有)小山土建	埼玉県川口市東領家1-17-15	03-3978-6320	ダンプ	大宮	100	は	3087

<運搬車両一覧> ①

形質変更時要届出区域：東京都江戸川区松江四丁目490番2、491番、492番、493番、494番1、494番2の一部（地番表示）



処理施設：株式会社ワカツキ 資源再生利用センター

	使用者の名称等	使用者の住所	連絡先	車体の形状	自動車登録番号			
191	京和工業㈱	埼玉県朝霞市田島407-1	048-486-6191	ダンプ	所沢	130	せ	1020
192	京和工業㈱	埼玉県朝霞市田島407-1	048-486-6191	ダンプ	所沢	130	そ	1019
193	京和工業㈱	埼玉県朝霞市田島407-1	048-486-6191	ダンプ	所沢	130	せ	1018
194	京和工業㈱	埼玉県朝霞市田島407-1	048-486-6191	ダンプ	所沢	130	そ	1017
195	京和工業㈱	埼玉県朝霞市田島407-1	048-486-6191	ダンプ	所沢	130	そ	1015
196	京和工業㈱	埼玉県朝霞市田島407-1	048-486-6191	ダンプ	所沢	130	す	1014
197	京和工業㈱	埼玉県朝霞市田島407-1	048-486-6191	ダンプ	所沢	130	ち	1013
198	京和工業㈱	埼玉県朝霞市田島407-1	048-486-6191	ダンプ	所沢	130	せ	1012
199	京和工業㈱	埼玉県朝霞市田島407-1	048-486-6191	ダンプ	所沢	100	は	363
200	京和工業㈱	埼玉県朝霞市田島407-1	048-486-6191	ダンプ	所沢	100	は	362
201	京和工業㈱	埼玉県朝霞市田島407-1	048-486-6191	ダンプ	所沢	130	す	1021
202	京和工業㈱	埼玉県朝霞市田島407-1	048-486-6191	ダンプ	所沢	130	せ	1022
203	京和工業㈱	埼玉県朝霞市田島407-1	048-486-6191	ダンプ	所沢	130	て	1023
204	京和工業㈱	埼玉県朝霞市田島407-1	048-486-6191	ダンプ	所沢	130	さ	1024
205				ダンプ				
206				ダンプ				
207				ダンプ				
208				ダンプ				
209				ダンプ				
210				ダンプ				
211				ダンプ				
212	中村興業㈱	神奈川県横浜市港北区菊名7丁目7-26-305	045-433-2241	ダンプ	横浜	100	は	3866
213	中村興業㈱	神奈川県横浜市港北区菊名7丁目7-26-305	045-433-2241	ダンプ	横浜	100	は	3740
214	中村興業㈱	神奈川県横浜市港北区菊名7丁目7-26-305	045-433-2241	ダンプ	横浜	100	は	5269
215	中村興業㈱	神奈川県横浜市港北区菊名7丁目7-26-305	045-433-2241	ダンプ	横浜	100	は	5314
216				ダンプ				
217				ダンプ				
218				ダンプ				
219				ダンプ				
220	大伸総業	神奈川県横浜市港北区新吉田東1-48-17	044-277-6234	ダンプ	横浜	100	は	2943
221	大伸総業	神奈川県横浜市港北区新吉田東1-48-17	044-277-6234	ダンプ	横浜	100	は	3270
222	㈱成上技健	千葉県市川市宝1-2-5	047-398-5869	ダンプ	習志野	100	は	1036
223	㈱成上技健	千葉県市川市宝1-2-5	047-398-5869	ダンプ	習志野	100	は	1453
224	㈱成上技健	千葉県市川市宝1-2-5	047-398-5869	ダンプ	習志野	130	さ	3400
225	㈱成上技健	千葉県市川市宝1-2-5	047-398-5869	ダンプ	習志野	100	は	1370
226	㈱成上技健	千葉県市川市宝1-2-5	047-398-5869	ダンプ	習志野	100	は	1365
227	㈱成上技建	千葉県市川市宝1-2-5	047-398-5869	ダンプ	習志野	100	は	2728
228	㈱ミヤザキ	東京都江戸川区北葛西4-12-22	03-3688-1625	ダンプ	足立	130	さ	233

<運搬車両一覧> ①

形質変更時要届出区域：東京都江戸川区松江四丁目490番2、491番、492番、493番、494番1、494番2の一部（地番表示）



処理施設：株式会社ワカツキ 資源再生利用センター

	使用者の名称等	使用者の住所	連絡先	車体の形状	自動車登録番号			
229	㈱ミヤザキ	東京都江戸川区北葛西4-12-22	03-3688-1625	ダンプ	足立	130	さ	49
230	㈱ミヤザキ	東京都江戸川区北葛西4-12-22	03-3688-1625	ダンプ	足立	100	は	3300
231	㈱ミヤザキ	東京都江戸川区北葛西4-12-22	03-3688-1625	ダンプ	足立	100	は	3012
232	㈱ミヤザキ	東京都江戸川区北葛西4-12-22	03-3688-1625	ダンプ	足立	100	は	3299
233	㈱ミヤザキ	東京都江戸川区北葛西4-12-22	03-3688-1625	ダンプ	足立	100	は	3522
234	㈱ミヤザキ	東京都江戸川区北葛西4-12-22	03-3688-1625	ダンプ	足立	100	は	3523
235	㈱ミヤザキ	東京都江戸川区北葛西4-12-22	03-3688-1625	ダンプ	足立	100	は	4083
236	㈱ミヤザキ	東京都江戸川区北葛西4-12-22	03-3688-1625	ダンプ	足立	100	は	5022
237	㈱ミヤザキ	東京都江戸川区北葛西4-12-22	03-3688-1625	ダンプ	袖ヶ浦	11	や	5793
238	㈱ミヤザキ	東京都江戸川区北葛西4-12-22	03-3688-1625	ダンプ	袖ヶ浦	100	は	1410
239	㈱ミヤザキ	東京都江戸川区北葛西4-12-22	03-3688-1625	ダンプ	足立	100	は	5772
240	㈱ミヤザキ	東京都江戸川区北葛西4-12-22	03-3688-1625	ダンプ	足立	100	は	5985
241	㈱ミヤザキ	東京都江戸川区北葛西4-12-22	03-3688-1625	ダンプ	足立	100	は	5831
242	㈱美南海建材	東京都江戸川区西瑞江3-33	03-3676-5562	ダンプ	足立	100	ぬ	333
243	㈱美南海建材	東京都江戸川区西瑞江3-33	03-3676-5562	ダンプ	足立	130	す	373
244	㈱美南海建材	東京都江戸川区西瑞江3-33	03-3676-5562	ダンプ	足立	100	は	3639
260	日成興業㈱	東京都葛飾区細田4-10-3	03-3672-2521	ダンプ	足立	100	は	5825
261	日成興業㈱	東京都葛飾区細田4-10-3	03-3672-2521	ダンプ	足立	100	は	6475
262	日成興業㈱	東京都葛飾区細田4-10-3	03-3672-2521	ダンプ	足立	100	は	6497
263	日成興業㈱	東京都葛飾区細田4-10-3	03-3672-2521	ダンプ	土浦	100	は	4356
264	日成興業㈱	東京都葛飾区細田4-10-3	03-3672-2521	ダンプ	土浦	100	は	3619
265	エステートサービス㈱	東京都江東区塩浜2-8-16	03-3676-5562	ダンプ	千葉	100	は	4333
266	佐々木土木㈱	東京都江戸川区南葛飾6丁目2-1	03-3688-9911	ダンプ	足立	100	き	3621

<運搬車両一覧> ①

形質変更時要届出区域：東京都江戸川区松江四丁目490番2、491番、492番、493番、494番1、494番2の一部（地番表示）



処理施設：株式会社ワカツキ 資源再生利用センター

	使用者の名称等	使用者の住所	連絡先	車体の形状	自動車登録番号			
267	佐々木土木㈱	東京都江戸川区南葛飾6丁目2-1	03-3688-9911	ダンプ	足立	100	か	7532
268	佐々木土木㈱	東京都江戸川区南葛飾6丁目2-1	03-3688-9911	ダンプ	足立	100	か	7531
269	佐々木土木㈱	東京都江戸川区南葛飾6丁目2-1	03-3688-9911	ダンプ	足立	100	か	8586
270	佐々木土木㈱	東京都江戸川区南葛飾6丁目2-1	03-3688-9911	ダンプ	足立	100	き	3620
271	佐々木土木㈱	東京都江戸川区南葛飾6丁目2-1	03-3688-9911	ダンプ	足立	100	か	7534
272	佐々木土木㈱	東京都江戸川区南葛飾6丁目2-1	03-3688-9911	ダンプ	足立	100	き	3618
273	佐々木土木㈱	東京都江戸川区南葛飾6丁目2-1	03-3688-9911	ダンプ	足立	100	か	8598
274	佐々木土木㈱	東京都江戸川区南葛飾6丁目2-1	03-3688-9911	ダンプ	足立	100	か	8578
275	佐々木土木㈱	東京都江戸川区南葛飾6丁目2-1	03-3688-9911	ダンプ	足立	100	き	3734
276	佐々木土木㈱	東京都江戸川区南葛飾6丁目2-1	03-3688-9911	ダンプ	足立	100	き	6989
277	佐々木土木㈱	東京都江戸川区南葛飾6丁目2-1	03-3688-9911	ダンプ	足立	100	き	7822
278	佐々木土木㈱	東京都江戸川区南葛飾6丁目2-1	03-3688-9911	ダンプ	足立	100	き	7823
279	佐々木土木㈱	東京都江戸川区南葛飾6丁目2-1	03-3688-9911	ダンプ	足立	100	き	7824
280	佐々木土木㈱	東京都江戸川区南葛飾6丁目2-1	03-3688-9911	ダンプ	足立	100	き	7825
281	佐々木土木㈱	東京都江戸川区南葛飾6丁目2-1	03-3688-9911	ダンプ	足立	100	き	7826
282	㈱岩野土建	東京都足立区舎人3-1-18	03-3853-6541	ダンプ	足立	100	は	2364
283	㈱岩野土建	東京都足立区舎人3-1-18	03-3853-6541	ダンプ	足立	100	は	2114
284	㈱岩野土建	東京都足立区舎人3-1-18	03-3853-6541	ダンプ	足立	100	は	2313
285	㈱岩野土建	東京都足立区舎人3-1-18	03-3853-6541	ダンプ	足立	100	は	3570
302	㈱ヒカリ・トレーディング	神奈川県川崎市川崎区大師本町6-11	044-280-1321	ダンプ	川崎	100	か	4505
303	㈱ヒカリ・トレーディング	神奈川県川崎市川崎区大師本町6-11	044-280-1321	ダンプ	川崎	100	か	1604
304	㈱ヒカリ・トレーディング	神奈川県川崎市川崎区大師本町6-11	044-280-1321	ダンプ	川崎	100	か	4836

<運搬車両一覧> ①

形質変更時要届出区域：東京都江戸川区松江四丁目490番2、491番、492番、493番、494番1、494番2の一部（地番表示）



処理施設：株式会社ワカツキ 資源再生利用センター

	使用者の名称等	使用者の住所	連絡先	車体の形状	自動車登録番号			
305	㈱ヒカリ・トレーディング	神奈川県川崎市川崎区大師本町6-11	044-280-1321	ダンプ	川崎	100	か	4837
306	㈱ヒカリ・トレーディング	神奈川県川崎市川崎区大師本町6-11	044-280-1321	ダンプ	川崎	100	か	5110
307	㈱ヒカリ・トレーディング	神奈川県川崎市川崎区大師本町6-11	044-280-1321	ダンプ	川崎	100	か	5111
308	㈱ヒカリ・トレーディング	神奈川県川崎市川崎区大師本町6-11	044-280-1321	ダンプ	川崎	100	か	4604
309	㈱ヒカリ・トレーディング	神奈川県川崎市川崎区大師本町6-11	044-280-1321	ダンプ	川崎	102	け	1
310	㈱ヒカリ・トレーディング	神奈川県川崎市川崎区大師本町6-11	044-280-1321	ダンプ	川崎	100	く	2
311	㈱ヒカリ・トレーディング	神奈川県川崎市川崎区大師本町6-11	044-280-1321	ダンプ	川崎	130	え	103
312	㈱新興業	神奈川県川崎市川崎区殿町2-15-8	044-280-2797	ダンプ	川崎	130	い	4500
313	㈱新興業	神奈川県川崎市川崎区殿町2-15-8	044-280-2797	ダンプ	川崎	130	あ	4501
314	㈱新興業	神奈川県川崎市川崎区殿町2-15-8	044-280-2797	ダンプ	川崎	130	あ	4502
315	㈱新興業	神奈川県川崎市川崎区殿町2-15-8	044-280-2797	ダンプ	川崎	130	あ	4503
316	㈱新興業	神奈川県川崎市川崎区殿町2-15-8	044-280-2797	ダンプ	川崎	130	あ	4504
317	㈱新興業	神奈川県川崎市川崎区殿町2-15-8	044-280-2797	ダンプ	川崎	130	あ	4505
318	㈱新興業	神奈川県川崎市川崎区殿町2-15-8	044-280-2797	ダンプ	川崎	130	あ	4506
319	㈱新興業	神奈川県川崎市川崎区殿町2-15-8	044-280-2797	ダンプ	川崎	130	あ	4507
320	㈱ケイテック	神奈川県川崎市川崎区千鳥町8-2	044-288-7644	ダンプ	川崎	100	か	5102
321	㈱ケイテック	神奈川県川崎市川崎区千鳥町8-2	044-288-7644	ダンプ	川崎	100	か	4513
322	㈱ケイテック	神奈川県川崎市川崎区千鳥町8-2	044-288-7644	ダンプ	川崎	100	か	4895
323	㈱ケイテック	神奈川県川崎市川崎区千鳥町8-2	044-288-7644	ダンプ	川崎	100	か	4736
324	㈱ケイテック	神奈川県川崎市川崎区千鳥町8-2	044-288-7644	ダンプ	川崎	100	か	1516
325	㈱ケイテック	神奈川県川崎市川崎区千鳥町8-2	044-288-7644	ダンプ	川崎	100	か	4896
340	㈱ケイテック	神奈川県川崎市川崎区千鳥町8-2	044-288-7644	ダンプ	川崎	100	か	5506
341	㈱ケイテック	神奈川県川崎市川崎区千鳥町8-2	044-288-7644	ダンプ	川崎	100	か	5219
342	㈱ケイテック	神奈川県川崎市川崎区千鳥町8-2	044-288-7644	ダンプ	川崎	100	か	5220

<運搬車両一覧> ①

形質変更時要届出区域：東京都江戸川区松江四丁目490番2、491番、492番、493番、494番1、494番2の一部（地番表示）

↓

処理施設：株式会社ワカツキ 資源再生利用センター

	使用者の名称等	使用者の住所	連絡先	車体の形状	自動車登録番号			
343	㈱ケイテック	神奈川県川崎市川崎区千鳥町8-2	044-288-7644	ダンプ	川崎	100	か	5221
344	㈱ケイテック	神奈川県川崎市川崎区千鳥町8-2	044-288-7644	ダンプ	川崎	100	か	5478
345	㈱ケイテック	神奈川県川崎市川崎区千鳥町8-2	044-288-7644	ダンプ	川崎	100	か	5479
346	㈱ケイテック	神奈川県川崎市川崎区千鳥町8-2	044-288-7644	ダンプ	川崎	100	か	5619
347	㈱ケイテック	神奈川県川崎市川崎区千鳥町8-2	044-288-7644	ダンプ	川崎	100	か	5618
348	㈱ケイテック	神奈川県川崎市川崎区千鳥町8-2	044-288-7644	トラクタ	川崎	100	か	5100
349	㈱ケイテック	神奈川県川崎市川崎区千鳥町8-2	044-288-7644	セミトレーラ	袖ヶ浦	11	け	1845
350	㈱ケイテック	神奈川県川崎市川崎区千鳥町8-2	044-288-7644	トラクタ	川崎	100	か	4977
351	㈱ケイテック	神奈川県川崎市川崎区千鳥町8-2	044-288-7644	セミトレーラ	袖ヶ浦	11	け	1844
352	㈱ケイテック	神奈川県川崎市川崎区千鳥町8-2	044-288-7644	ダンプ	川崎	100	か	5712
353	岡村建興㈱	神奈川県川崎市川崎区鋼管通4丁目5-3	044-344-5441	ダンプ	川崎	100	か	3102
354	岡村建興㈱	神奈川県川崎市川崎区鋼管通4丁目5-3	044-344-5441	ダンプ	川崎	100	か	2780
355	岡村建興㈱	神奈川県川崎市川崎区鋼管通4丁目5-3	044-344-5441	ダンプ	川崎	100	う	555
356	岡村建興㈱	神奈川県川崎市川崎区鋼管通4丁目5-3	044-344-5441	ダンプ	川崎	100	い	1000
357	岡村建興㈱	神奈川県川崎市川崎区鋼管通4丁目5-3	044-344-5441	ダンプ	川崎	100	か	2530
358	岡村建興㈱	神奈川県川崎市川崎区鋼管通4丁目5-3	044-344-5441	ダンプ	川崎	100	か	3324
359	高津建材興業㈱	神奈川県川崎市高津区久地1-13-25	044-822-1513	ダンプ	川崎	130	い	33
360	高津建材興業㈱	神奈川県川崎市高津区久地1-13-25	044-822-1513	ダンプ	川崎	100	か	333
361	高津建材興業㈱	神奈川県川崎市高津区久地1-13-25	044-822-1513	ダンプ	川崎	100	あ	555
362	高津建材興業㈱	神奈川県川崎市高津区久地1-13-25	044-822-1513	ダンプ	川崎	100	う	5000
363	高津建材興業㈱	神奈川県川崎市高津区久地1-13-25	044-822-1513	ダンプ	川崎	100	え	7000
364	高津建材興業㈱	神奈川県川崎市高津区久地1-13-25	044-822-1513	ダンプ	袖ヶ浦	131	あ	9000
365	㈱神奈川建材	神奈川県大和市林間1-15-31-303	046-263-8780	ダンプ	横浜	131	け	18
379	㈱神奈川建材	神奈川県大和市林間1-15-31-303	046-263-8780	ダンプ	横浜	100	き	1788
380	㈱神奈川建材	神奈川県大和市林間1-15-31-303	046-263-8780	ダンプ	横浜	100	き	1955

<運搬車両一覧> ①

形質変更時要届出区域：東京都江戸川区松江四丁目490番2、491番、492番、493番、494番1、494番2の一部（地番表示）



処理施設：株式会社ワカツキ 資源再生利用センター

	使用者の名称等	使用者の住所	連絡先	車体の形状	自動車登録番号			
381	㈲神奈川建材	神奈川県大和市林間1-15-31-303	046-263-8780	ダンプ	横浜	100	き	2174
382	㈲神奈川建材	神奈川県大和市林間1-15-31-303	046-263-8780	ダンプ	横浜	100	き	2244
383	㈲神奈川建材	神奈川県大和市林間1-15-31-303	046-263-8780	ダンプ	横浜	100	き	2265
384	㈲神奈川建材	神奈川県大和市林間1-15-31-303	046-263-8780	ダンプ	横浜	100	き	2337
385	㈲神奈川建材	神奈川県大和市林間1-15-31-303	046-263-8780	ダンプ	横浜	100	き	2506
386	㈲神奈川建材	神奈川県大和市林間1-15-31-303	046-263-8780	ダンプ	横浜	100	き	3280
387	㈲神奈川建材	神奈川県大和市林間1-15-31-303	046-263-8780	ダンプ	横浜	131	か	13
388	㈲神奈川建材	神奈川県大和市林間1-15-31-303	046-263-8780	ダンプ	横浜	131	か	17
389	㈲神奈川建材	神奈川県大和市林間1-15-31-303	046-263-8780	ダンプ	横浜	130	あ	37
390	㈲神奈川建材	神奈川県大和市林間1-15-31-303	046-263-8780	ダンプ	横浜	130	く	123
391	㈲シティービルト	東京都江戸川区篠崎町4丁目27-13	047-465-2688	ダンプ	足立	130	さ	783
392	㈲シティービルト	東京都江戸川区篠崎町4丁目27-13	047-465-2688	ダンプ	足立	130	さ	782
393	㈲シティービルト	東京都江戸川区篠崎町4丁目27-13	047-465-2688	ダンプ	足立	130	さ	781
394	㈲シティービルト	東京都江戸川区篠崎町4丁目27-13	047-465-2688	ダンプ	足立	130	さ	780
395	㈲シティービルト	東京都江戸川区篠崎町4丁目27-13	047-465-2688	ダンプ	足立	130	さ	778
396	太平洋陸送㈱	埼玉県加須市西ノ宮802-1	048-533-7697	ダンプ	熊谷	130	い	2777
397	太平洋陸送㈱	埼玉県加須市西ノ宮802-1	048-533-7697	ダンプ	熊谷	130	い	2782
398	稲葉興業㈱	埼玉県三郷市半田1358-3	048-957-8800	ダンプ	春日部	100	は	2794
399	稲葉興業㈱	埼玉県三郷市半田1358-3	048-957-8800	ダンプ	春日部	100	は	2798
400	稲葉興業㈱	埼玉県三郷市半田1358-3	048-957-8800	ダンプ	春日部	100	は	2799
401	稲葉興業㈱	埼玉県三郷市半田1358-3	048-957-8800	ダンプ	春日部	100	は	2800
402	稲葉興業㈱	埼玉県三郷市半田1358-3	048-957-8800	ダンプ	春日部	100	は	2874
403	稲葉興業㈱	埼玉県三郷市半田1358-3	048-957-8800	ダンプ	春日部	100	は	3218
404	稲葉興業㈱	埼玉県三郷市半田1358-3	048-957-8800	ダンプ	春日部	100	は	3219
405	稲葉興業㈱	埼玉県三郷市半田1358-3	048-957-8800	ダンプ	春日部	100	は	3220
406	稲葉興業㈱	埼玉県三郷市半田1358-3	048-957-8800	ダンプ	春日部	100	は	3221
407	稲葉興業㈱	埼玉県三郷市半田1358-3	048-957-8800	ダンプ	春日部	100	は	3222
408	稲葉興業㈱	埼玉県三郷市半田1358-3	048-957-8800	ダンプ	春日部	100	は	3270
409	稲葉興業㈱	埼玉県三郷市半田1358-3	048-957-8800	ダンプ	春日部	100	は	3312
410	稲葉興業㈱	埼玉県三郷市半田1358-3	048-957-8800	ダンプ	春日部	100	は	3314
411	稲葉興業㈱	埼玉県三郷市半田1358-3	048-957-8800	ダンプ	春日部	100	は	3315
412	稲葉興業㈱	埼玉県三郷市半田1358-3	048-957-8800	ダンプ	春日部	100	は	3316
413	稲葉興業㈱	埼玉県三郷市半田1358-3	048-957-8800	ダンプ	春日部	100	は	3318
414	稲葉興業㈱	埼玉県三郷市半田1358-3	048-957-8800	ダンプ	春日部	100	は	3325
415	稲葉興業㈱	埼玉県三郷市半田1358-3	048-957-8800	ダンプ	春日部	100	は	3328
416	稲葉興業㈱	埼玉県三郷市半田1358-3	048-957-8800	ダンプ	春日部	100	は	3376
417	稲葉興業㈱	埼玉県三郷市半田1358-3	048-957-8800	ダンプ	春日部	100	は	3412
418	稲葉興業㈱	埼玉県三郷市半田1358-3	048-957-8800	ダンプ	春日部	100	は	3420

<運搬車両一覧> ①

形質変更時要届出区域：東京都江戸川区松江四丁目490番2、491番、492番、493番、494番1、494番2の一部（地番表示）



処理施設：株式会社ワカツキ 資源再生利用センター

	使用者の名称等	使用者の住所	連絡先	車体の形状	自動車登録番号			
419	(有)倉田建材	千葉県柏市大井2089	048-969-4393	ダンプ	柏	130	た	3
420	(有)倉田建材	千葉県柏市大井2089	048-969-4393	ダンプ	柏	100	ら	4
421	(有)倉田建材	千葉県柏市大井2089	048-969-4393	ダンプ	柏	130	さ	5
422	(有)已三産業	埼玉県秩父市下吉田7533-1	0494-77-0016	ダンプ	熊谷	100	か	4751
423	(有)已三産業	埼玉県秩父市下吉田7533-1	0494-77-0016	ダンプ	熊谷	100	か	6302
424	(有)已三産業	埼玉県秩父市下吉田7533-1	0494-77-0016	ダンプ	熊谷	100	か	6688
425	(有)已三産業	埼玉県秩父市下吉田7533-1	0494-77-0016	ダンプ	熊谷	100	か	6973
426	(有)已三産業	埼玉県秩父市下吉田7533-1	0494-77-0016	ダンプ	熊谷	100	か	7099
427	イズミロジスティックス(株)	東京都江戸川区北葛西4-12-2	03-5696-4711	ダンプ	足立	100	き	7016
428	(株)山長建材	川崎市川崎区藤崎2-14-10	044-211-4458	ダンプ	川崎	130	あ	87
429	(株)山長建材	川崎市川崎区藤崎2-14-10	044-211-4458	ダンプ	川崎	131	く	88
430	(株)山長建材	川崎市川崎区藤崎2-14-10	044-211-4458	ダンプ	川崎	130	あ	89
431	(株)山長建材	川崎市川崎区藤崎2-14-10	044-211-4458	ダンプ	川崎	130	あ	90
432	(株)山長建材	川崎市川崎区藤崎2-14-10	044-211-4458	ダンプ	川崎	130	あ	91
433	(株)山長建材	川崎市川崎区藤崎2-14-10	044-211-4458	ダンプ	川崎	130	あ	92
434	(株)山長建材	川崎市川崎区藤崎2-14-10	044-211-4458	ダンプ	川崎	130	あ	95
435	(株)山長建材	川崎市川崎区藤崎2-14-10	044-211-4458	ダンプ	川崎	130	い	96
436	(株)山長建材	川崎市川崎区藤崎2-14-10	044-211-4458	ダンプ	川崎	130	う	97
437	(株)山長建材	川崎市川崎区藤崎2-14-10	044-211-4458	ダンプ	川崎	130	う	98
438	(株)山長建材	川崎市川崎区藤崎2-14-10	044-211-4458	ダンプ	川崎	130	え	99
439	(株)T. G. R	神奈川県川崎市川崎区小島町4-4	044-266-3119	ダンプ	川崎	100	か	3586
440	(株)T. G. R	神奈川県川崎市川崎区小島町4-4	044-266-3119	ダンプ	川崎	100	か	3587
441	(株)T. G. R	神奈川県川崎市川崎区小島町4-4	044-266-3119	ダンプ	川崎	100	か	3624
442	(株)T. G. R	神奈川県川崎市川崎区小島町4-4	044-266-3119	ダンプ	川崎	100	か	3660
443	(株)T. G. R	神奈川県川崎市川崎区小島町4-4	044-266-3119	ダンプ	川崎	100	か	3852
444	(株)T. G. R	神奈川県川崎市川崎区小島町4-4	044-266-3119	ダンプ	川崎	100	か	3853
445	(株)マエハラ	川崎市川崎区富士見2-3-3	044-266-4475	ダンプ	川崎	130	か	3397
446	(株)マエハラ	川崎市川崎区富士見2-3-3	044-266-4475	ダンプ	川崎	130	あ	3268
447	(株)マエハラ	川崎市川崎区富士見2-3-3	044-266-4475	ダンプ	川崎	130	あ	60
448	(株)マエハラ	川崎市川崎区富士見2-3-3	044-266-4475	ダンプ	川崎	130	あ	2407
449	(株)マエハラ	川崎市川崎区富士見2-3-3	044-266-4475	ダンプ	川崎	100	う	7
450	(株)マエハラ	川崎市川崎区富士見2-3-3	044-266-4475	ダンプ	川崎	130	あ	58
451	(株)マエハラ	川崎市川崎区富士見2-3-3	044-266-4475	ダンプ	川崎	130	い	46
452	(株)マエハラ	川崎市川崎区富士見2-3-3	044-266-4475	ダンプ	川崎	130	い	47
453	(株)太田工業	川崎市川崎区境町10-5	044-276-9375	ダンプ	川崎	100	か	1799
454	(株)太田工業	川崎市川崎区境町10-5	044-276-9375	ダンプ	川崎	100	か	2111
455	(株)太田工業	川崎市川崎区境町10-5	044-276-9375	ダンプ	川崎	100	か	3284
456	(株)太田工業	川崎市川崎区境町10-5	044-276-9375	ダンプ	川崎	100	か	4237

<運搬車両一覧> ①

形質変更時要届出区域：東京都江戸川区松江四丁目490番2、491番、492番、493番、494番1、494番2の一部（地番表示）



処理施設：株式会社ワカツキ 資源再生利用センター

	使用者の名称等	使用者の住所	連絡先	車体の形状	自動車登録番号			
457	㈱太田工業	川崎市川崎区浜町4-6-23	044-276-9375	ダンプ	川崎	100	か	4238
458	㈱太田工業	川崎市川崎区浜町4-6-23	044-276-9375	ダンプ	川崎	100	か	4457
459	㈱太田工業	川崎市川崎区浜町4-6-23	044-276-9375	ダンプ	川崎	100	か	4456
460	㈱太田工業	川崎市川崎区浜町4-6-23	044-276-9375	ダンプ	川崎	100	か	4578
461	㈱太田工業	川崎市川崎区浜町4-6-23	044-276-9375	ダンプ	川崎	100	か	4796
462	㈱太田工業	川崎市川崎区浜町4-6-23	044-276-9375	ダンプ	川崎	100	か	4845
463	㈱太田工業	川崎市川崎区浜町4-6-23	044-276-9375	ダンプ	川崎	100	か	5097
464	㈱太田工業	川崎市川崎区浜町4-6-23	044-276-9375	ダンプ	川崎	100	か	5391
465	㈱協和商会	神奈川県川崎市川崎区浅野町6-16	044-355-7756	ダンプ	川崎	130	う	26
466	㈱協和商会	神奈川県川崎市川崎区浅野町6-16	044-355-7756	ダンプ	川崎	130	う	81
467	㈱杉山商事運輸	神奈川県横浜市鶴見区生麦5丁目11-3	045-501-4472	ダンプ	横浜	100	き	3066
468	㈱杉山商事運輸	神奈川県横浜市鶴見区生麦5丁目11-3	045-501-4472	ダンプ	横浜	100	か	4437
469	㈱杉山商事運輸	神奈川県横浜市鶴見区生麦5丁目11-3	045-501-4472	ダンプ	横浜	100	か	9923
470	㈱杉山商事運輸	神奈川県横浜市鶴見区生麦5丁目11-3	045-501-4472	ダンプ	横浜	100	か	8179
484	㈱杉山商事運輸	神奈川県横浜市鶴見区生麦5丁目11-3	045-501-4472	ダンプ	横浜	100	き	23
485	㈱杉山商事運輸	神奈川県横浜市鶴見区生麦5丁目11-3	045-501-4472	ダンプ	横浜	100	か	6056
486	㈱杉山商事運輸	神奈川県横浜市鶴見区生麦5丁目11-3	045-501-4472	ダンプ	横浜	100	き	3211
487	㈱山建	川崎市幸区南幸町3-75-1	080-1062-8828	ダンプ	横浜	130	さ	306
488	㈱山建	川崎市幸区南幸町3-75-1	080-2385-0815	ダンプ	横浜	130	そ	302
489	㈱山建	川崎市幸区南幸町3-75-1	080-4373-3557	ダンプ	横浜	130	す	319
490	㈱山建	川崎市幸区南幸町3-75-1	080-6250-0489	ダンプ	横浜	130	と	313
491	㈱山建	川崎市幸区南幸町3-75-1	080-8153-5533	ダンプ	横浜	130	ひ	310
492	㈱山建	川崎市幸区南幸町3-75-1	080-9655-4778	ダンプ	横浜	130	そ	308
493	㈱山建	川崎市幸区南幸町3-75-1	090-1450-3856	ダンプ	横浜	130	た	318
494	㈱山建	川崎市幸区南幸町3-75-1	090-1748-8460	ダンプ	横浜	130	つ	311

<運搬車両一覧> ①




形質変更時要届出区域：東京都江戸川区松江四丁目490番2、491番、492番、493番、494番1、494番2の一部（地番表示）



処理施設：株式会社ワカツキ 資源再生利用センター

	使用者の名称等	使用者の住所	連絡先	車体の形状	自動車登録番号			
495	㈱山建	川崎市幸区南幸町3-75-1	090-2907-7963	ダンプ	横浜	130	す	314
496	㈱山建	川崎市幸区南幸町3-75-1	090-3497-3013	ダンプ	横浜	130	す	317
497	㈱山建	川崎市幸区南幸町3-75-1	090-4062-4758	ダンプ	横浜	130	た	305
498	㈱山建	川崎市幸区南幸町3-75-1	090-4768-4175	ダンプ	横浜	130	そ	309
499	㈱山建	川崎市幸区南幸町3-75-1	090-6111-0211	ダンプ	横浜	130	ち	303
500	㈱山建	川崎市幸区南幸町3-75-1	090-6705-0917	ダンプ	横浜	130	そ	307
501	㈱山建	川崎市幸区南幸町3-75-1	090-7226-0008	ダンプ	横浜	130	そ	316
502	㈱山建	川崎市幸区南幸町3-75-1	090-7377-6111	ダンプ	横浜	130	に	315
503	㈱山建	川崎市幸区南幸町3-75-1	090-7844-6057	ダンプ	横浜	130	た	304
504	㈱山建	川崎市幸区南幸町3-75-1	090-9828-6460	ダンプ	横浜	130	す	312
505	㈱山建	川崎市幸区南幸町3-75-1	090-9828-6460	ダンプ	横浜	130	ち	320
506	㈱山建	川崎市幸区南幸町3-75-1	090-9828-6460	ダンプ	横浜	130	ち	321
507	㈱山建	川崎市幸区南幸町3-75-1	090-9828-6460	ダンプ	横浜	130	す	322
508	㈱国良産業	神奈川県川崎市川崎区浜町3丁目9-17	044-366-2151	ダンプ	川崎	130	さ	9200
509	㈱国良産業	神奈川県川崎市川崎区浜町3丁目9-17	044-366-2151	ダンプ	川崎	130	す	9201
510	㈱国良産業	神奈川県川崎市川崎区浜町3丁目9-17	044-366-2151	ダンプ	川崎	130	す	9202
511	須藤開発㈱	神奈川県川崎市川崎区大川町13番地4号	044-344-0123	ダンプ	川崎	130	あ	2003
512	須藤開発㈱	神奈川県川崎市川崎区大川町13番地4号	044-344-0123	ダンプ	川崎	130	あ	2006
513	須藤開発㈱	神奈川県川崎市川崎区大川町13番地4号	044-344-0123	ダンプ	川崎	130	う	2007
514	須藤開発㈱	神奈川県川崎市川崎区大川町13番地4号	044-344-0123	ダンプ	川崎	130	い	2008
515	須藤開発㈱	神奈川県川崎市川崎区大川町13番地4号	044-344-0123	ダンプ	川崎	130	い	2011
516	須藤開発㈱	神奈川県川崎市川崎区大川町13番地4号	044-344-0123	ダンプ	川崎	130	い	2012
517	須藤開発㈱	神奈川県川崎市川崎区大川町13番地4号	044-344-0123	ダンプ	川崎	130	あ	2014
518	須藤開発㈱	神奈川県川崎市川崎区大川町13番地4号	044-344-0123	ダンプ	川崎	130	か	2015

※上記内容は、車検証より転記したものである

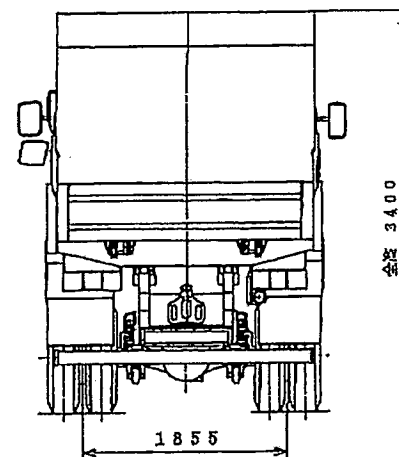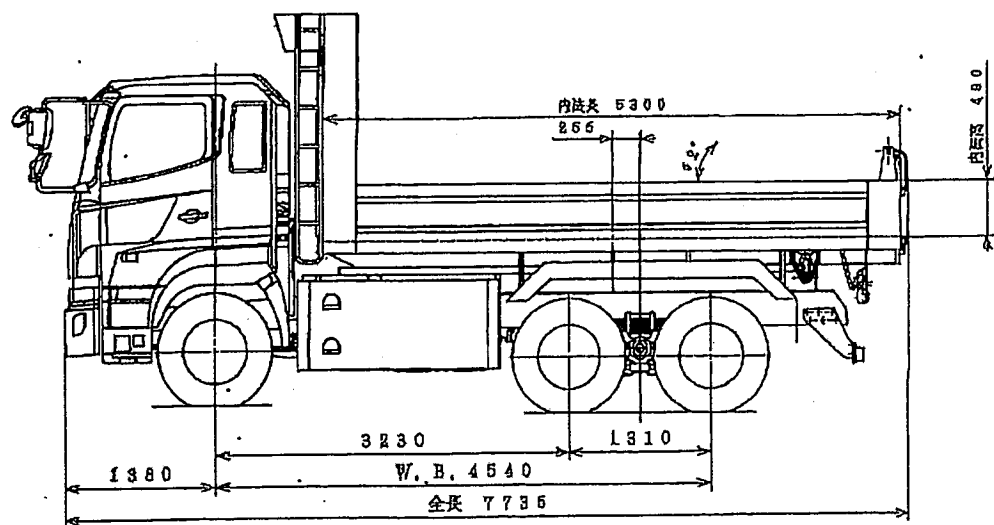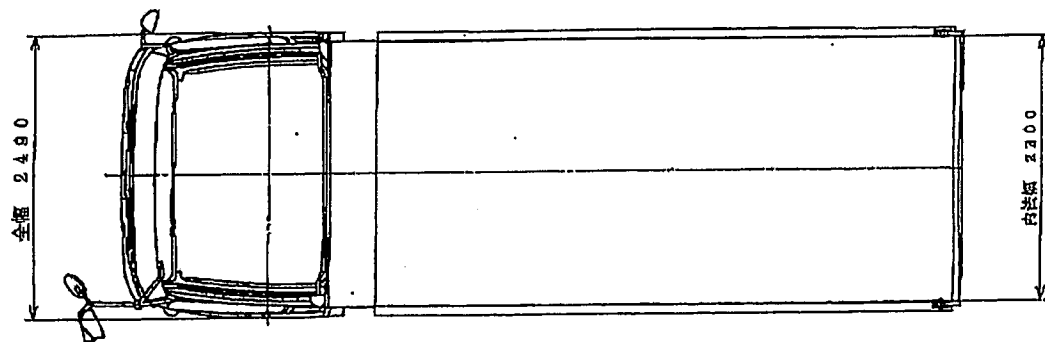

詳細設計時改良のため本仕様を一部変更する場合があります。

APPROVED	SCALE 1/30	ORDER F09D1297 DRAWN F01AKX (SA)	DRAWING NAME リヤダンプトラック概略三面図
CHECK	DRAWN BY DR11-038A	DWG. No. F09D1297	
		DATE	REVISION No.

ShinMaywa Industries, Ltd

<運搬車両一覧> ②

形質変更時要届出区域：東京都江戸川区松江四丁目490番2、491番、492番、493番、494番1、494番2の一部（地番表示）

↓

積替・保管施設：日興サービス株式会社 川崎事業所

	使用者の名称等	使用者の住所	連絡先	車体の形状	自動車登録番号			
1	㈱東昇	東京都江戸川区東葛西6-17-10	03-5942-5325	ダンプ	足立	106	と	1
2	㈱東昇	東京都江戸川区東葛西6-17-10	03-5942-5325	ダンプ	足立	101	は	3
3	㈱東昇	東京都江戸川区東葛西6-17-10	03-5942-5325	ダンプ	足立	130	ふ	4
4	㈱東昇	東京都江戸川区東葛西6-17-10	03-5942-5325	ダンプ	足立	101	さ	7
5	㈱東昇	東京都江戸川区東葛西6-17-10	03-5942-5325	ダンプ	足立	101	は	5
6	㈱東昇	東京都江戸川区東葛西6-17-10	03-5942-5325	ダンプ	足立	101	つ	8
7	㈱東昇	東京都江戸川区東葛西6-17-10	03-5942-5325	ダンプ	足立	130	ら	9
8	㈱東昇	東京都江戸川区東葛西6-17-10	03-5942-5325	ダンプ	足立	130	ら	10
9	㈱東昇	東京都江戸川区東葛西6-17-10	03-5942-5325	ダンプ	習志野	100	は	1281
10	㈱東昇	東京都江戸川区東葛西6-17-10	03-5942-5325	ダンプ	足立	130	そ	8001
11	㈱東昇	東京都江戸川区東葛西6-17-10	03-5942-5325	ダンプ	足立	130	す	8002
12	㈱岸野商店	神奈川県横浜市泉区弥生台7-16	045-802-1216	ダンプ	横浜	100	は	1771
13	㈱岸野商店	神奈川県横浜市泉区弥生台7-16	045-802-1216	ダンプ	横浜	100	は	1809
14	㈱岸野商店	神奈川県横浜市泉区弥生台7-16	045-802-1216	ダンプ	横浜	100	は	2038
15	㈱岸野商店	神奈川県横浜市泉区弥生台7-16	045-802-1216	ダンプ	横浜	100	は	2097
16	㈱岸野商店	神奈川県横浜市泉区弥生台7-16	045-802-1216	ダンプ	横浜	100	は	2660
17	㈱岸野商店	神奈川県横浜市泉区弥生台7-16	045-802-1216	ダンプ	横浜	100	は	3386
18	㈱岸野商店	神奈川県横浜市泉区弥生台7-16	045-802-1216	ダンプ	横浜	130	さ	6225
19	㈱岸野商店	神奈川県横浜市泉区弥生台7-16	045-802-1216	ダンプ	横浜	100	か	9521
20	㈱岸野商店	神奈川県横浜市泉区弥生台7-16	045-802-1216	ダンプ	横浜	100	き	2809
21	㈱岸野商店	神奈川県横浜市泉区弥生台7-16	045-802-1216	ダンプ	横浜	100	か	9658
22	㈱岸野商店	神奈川県横浜市泉区弥生台7-16	045-802-1216	ダンプ	横浜	100	か	9659
23	㈱岸野商店	神奈川県横浜市泉区弥生台7-16	045-802-1216	ダンプ	横浜	100	か	9522
24	寺尾運輸興業㈱	神奈川県横浜市港北区樽町4-17-45	045-546-3505	ダンプ	横浜	800	か	3161
38	寺尾運輸興業㈱	神奈川県横浜市港北区樽町4-17-45	045-546-3505	ダンプ	横浜	130	あ	7515

<運搬車両一覧> ②

形質変更時要届出区域：東京都江戸川区松江四丁目490番2、491番、492番、493番、494番1、494番2の一部（地番表示）

↓

積替・保管施設：日興サービス株式会社 川崎事業所

	使用者の名称等	使用者の住所	連絡先	車体の形状	自動車登録番号			
39	寺尾運輸興業㈱	神奈川県横浜市港北区樽町4-17-45	045-546-3505	ダンプ	横浜	100	か	8351
40	寺尾運輸興業㈱	神奈川県横浜市港北区樽町4-17-45	045-546-3505	ダンプ	横浜	100	か	9021
41	寺尾運輸興業㈱	神奈川県横浜市港北区樽町4-17-45	045-546-3505	ダンプ	横浜	130	あ	7517
42	寺尾運輸興業㈱	神奈川県横浜市港北区樽町4-17-45	045-546-3505	ダンプ	横浜	130	あ	7518
43	寺尾運輸興業㈱	神奈川県横浜市港北区樽町4-17-45	045-546-3505	ダンプ	横浜	130	あ	7519
44	寺尾運輸興業㈱	神奈川県横浜市港北区樽町4-17-45	045-546-3505	ダンプ	横浜	130	あ	7520
45	寺尾運輸興業㈱	神奈川県横浜市港北区樽町4-17-45	045-546-3505	ダンプ	横浜	130	あ	7521
46	寺尾運輸興業㈱	神奈川県横浜市港北区樽町4-17-45	045-546-3505	ダンプ	横浜	130	あ	7522
47	寺尾運輸興業㈱	神奈川県横浜市港北区樽町4-17-45	045-546-3505	ダンプ	横浜	130	あ	7523
48	寺尾運輸興業㈱	神奈川県横浜市港北区樽町4-17-45	045-546-3505	ダンプ	横浜	130	あ	7524
49	寺尾運輸興業㈱	神奈川県横浜市港北区樽町4-17-45	045-546-3505	ダンプ	横浜	130	あ	7525
50	寺尾運輸興業㈱	神奈川県横浜市港北区樽町4-17-45	045-546-3505	ダンプ	横浜	130	あ	7526
51	㈲松建	神奈川県横浜市神奈川区羽沢町1535-1	045-370-4844	ダンプ	横浜	101	ち	5
52	㈲松建	神奈川県横浜市神奈川区羽沢町1535-1	045-370-4844	ダンプ	水戸	130	り	55
53	㈲松建	神奈川県横浜市神奈川区羽沢町1535-1	045-370-4844	ダンプ	横浜	100	ら	63
54	㈲松建	神奈川県横浜市神奈川区羽沢町1535-1	045-370-4844	ダンプ	横浜	100	ら	68
55	㈲松建	神奈川県横浜市神奈川区羽沢町1535-1	045-370-4844	ダンプ	横浜	100	ら	69
56	㈲松建	神奈川県横浜市神奈川区羽沢町1535-1	045-370-4844	ダンプ	横浜	100	ら	77
57	㈲松建	神奈川県横浜市神奈川区羽沢町1535-1	045-370-4844	ダンプ	横浜	100	ら	78
58	㈲松建	神奈川県横浜市神奈川区羽沢町1535-1	045-370-4844	ダンプ	横浜	100	ら	82
59	㈲松建	神奈川県横浜市神奈川区羽沢町1535-1	045-370-4844	ダンプ	水戸	100	ら	186
60	㈲弘充建設	神奈川県横浜市緑区別所6-1-1	045-742-5955	ダンプ	横浜	130	あ	813
61	㈲弘充建設	神奈川県横浜市緑区別所6-1-1	045-742-5955	ダンプ	横浜	130	あ	814
62	㈲弘充建設	神奈川県横浜市緑区別所6-1-1	045-742-5955	ダンプ	横浜	130	あ	815
76	旭企業㈱	神奈川県横浜市西区北幸2-8-4 横浜西口KNビル10階	045-328-3520	ダンプ	川崎	130	あ	5839

<運搬車両一覧> ②

形質変更時要届出区域：東京都江戸川区松江四丁目490番2、491番、492番、493番、494番1、494番2の一部（地番表示）

↓

積替・保管施設：日興サービス株式会社 川崎事業所

	使用者の名称等	使用者の住所	連絡先	車体の形状	自動車登録番号			
77	旭企業㈱	神奈川県横浜市西区北幸2-8-4 横浜西口KNビル10階	045-328-3520	ダンプ	川崎	130	あ	5840
78	豊川興業㈱	神奈川県横浜市緑区上山3丁目32-7	044-299-3531	ダンプ	川崎	101	を	1
79	豊川興業㈱	神奈川県横浜市緑区上山3丁目37-5	044-299-3531	ダンプ	川崎	100	き	2
80	豊川興業㈱	神奈川県横浜市緑区上山3丁目32-7	044-299-3531	ダンプ	川崎	100	う	3
81	豊川興業㈱	神奈川県横浜市緑区上山3丁目32-7	044-299-3531	ダンプ	川崎	100	き	5
82	豊川興業㈱	神奈川県横浜市緑区上山3丁目37-5	044-299-3531	ダンプ	川崎	130	か	6
83	豊川興業㈱	神奈川県横浜市緑区上山3丁目37-5	044-299-3531	ダンプ	川崎	100	く	7
84	豊川興業㈱	神奈川県横浜市緑区上山3丁目32-7	044-299-3531	ダンプ	川崎	100	い	8
85	豊川興業㈱	神奈川県横浜市緑区上山3丁目37-5	044-299-3531	ダンプ	川崎	130	う	55
86	豊川興業㈱	神奈川県横浜市緑区上山3丁目37-5	044-299-3531	ダンプ	川崎	130	く	123
87	豊川興業㈱	神奈川県横浜市緑区上山3丁目32-7	044-299-3531	ダンプ	川崎	130	こ	11
88	豊川興業㈱	神奈川県横浜市緑区上山3丁目32-7	044-299-3531	ダンプ	川崎	130	あ	27
89	豊川興業㈱	神奈川県横浜市緑区上山3丁目32-7	044-299-3531	ダンプ	川崎	130	え	26
90	豊川興業㈱	神奈川県横浜市緑区上山3丁目32-7	044-299-3531	ダンプ	川崎	130	き	25
91	豊川興業㈱	神奈川県横浜市緑区上山3丁目32-7	044-299-3531	ダンプ	川崎	133	か	88
92	豊川興業㈱	神奈川県横浜市緑区上山3丁目32-7	044-299-3531	ダンプ	川崎	130	か	77
93	豊川興業㈱	神奈川県横浜市緑区上山3丁目32-7	044-299-3531	ダンプ	川崎	130	え	66
94	豊川興業㈱	神奈川県横浜市緑区上山3丁目32-7	044-299-3531	ダンプ	川崎	100	か	3154
95	豊川興業㈱	神奈川県横浜市緑区上山3丁目32-7	044-299-3531	ダンプ	川崎	100	か	3367
96	豊川興業㈱	神奈川県横浜市緑区上山3丁目32-7	044-299-3531	ダンプ	川崎	100	か	3519
97	㈲ツカダ	埼玉県比企郡鳩山町大字小用1208-18	049-296-1854	ダンプ	熊谷	130	を	102
98	㈲ツカダ	埼玉県比企郡鳩山町大字小用1208-18	049-296-1854	ダンプ	熊谷	130	い	581
99	㈲ツカダ	埼玉県比企郡鳩山町大字小用1208-18	049-296-1854	ダンプ	熊谷	130	あ	50
100	㈲ツカダ	埼玉県比企郡鳩山町大字小用1208-18	049-296-1854	ダンプ	熊谷	130	い	2133
101	㈲ツカダ	埼玉県比企郡鳩山町大字小用1208-18	049-296-1854	ダンプ	熊谷	130	か	3777
102	㈲ツカダ	埼玉県比企郡鳩山町大字小用1208-18	049-296-1854	ダンプ	熊谷	130	い	731
103	㈲ツカダ	埼玉県比企郡鳩山町大字小用1208-18	049-296-1854	ダンプ	熊谷	130	い	825
104	㈱田中興業エンタープライズ	千葉県浦安市千鳥12-10	047-353-2609	ダンプ	習志野	100	か	6450
105	㈱田中興業エンタープライズ	千葉県浦安市千鳥12-10	047-353-2609	ダンプ	習志野	100	か	5098
106	㈱田中興業エンタープライズ	千葉県浦安市千鳥12-10	047-353-2609	ダンプ	習志野	100	か	5005
107	㈱田中興業エンタープライズ	千葉県浦安市高洲3-6-9	047-353-2609	ダンプ	習志野	130	え	16
108	㈱田中興業エンタープライズ	千葉県浦安市高洲3-6-9	047-353-2609	ダンプ	習志野	130	う	17
109	㈱田中興業エンタープライズ	千葉県浦安市千鳥12-10	047-353-2609	ダンプ	習志野	100	か	6920
110	㈱田中興業エンタープライズ	千葉県浦安市千鳥12-10	047-353-2609	ダンプ	習志野	100	か	6921
111	㈱田中興業エンタープライズ	千葉県浦安市千鳥12-10	047-353-2609	ダンプ	習志野	100	か	6922
112	㈲ツカサ総業	神奈川県横浜市都筑区東山田2丁目25-6	045-592-1142	ダンプ	横浜	130	く	321
113	㈲ツカサ総業	神奈川県横浜市都筑区東山田2丁目25-6	045-592-1142	ダンプ	横浜	130	い	336
114	㈲ツカサ総業	神奈川県横浜市都筑区東山田2丁目25-6	045-592-1142	ダンプ	横浜	130	あ	5902

<運搬車両一覧> ②

形質変更時要届出区域：東京都江戸川区松江四丁目490番2、491番、492番、493番、494番1、494番2の一部（地番表示）

↓

積替・保管施設：日興サービス株式会社 川崎事業所

	使用者の名称等	使用者の住所	連絡先	車体の形状	自動車登録番号			
115	㈲ツカサ総業	神奈川県横浜市都筑区東山田2丁目25-6	045-592-1142	ダンプ	横浜	130	あ	7794
116	㈲ツカサ総業	神奈川県横浜市都筑区東山田2丁目25-6	045-592-1142	ダンプ	横浜	130	あ	226
117	㈲ツカサ総業	神奈川県横浜市都筑区東山田2丁目25-6	045-592-1142	ダンプ	横浜	130	あ	227
118	㈲ツカサ総業	神奈川県横浜市都筑区東山田2丁目25-6	045-592-1142	ダンプ	横浜	130	あ	243
119	㈲ツカサ総業	神奈川県横浜市都筑区東山田2丁目25-6	045-592-1142	ダンプ	横浜	130	え	289
120	㈲ツカサ総業	神奈川県横浜市都筑区東山田2丁目25-6	045-592-1142	ダンプ	横浜	130	き	305
121	㈲ツカサ総業	神奈川県横浜市都筑区東山田2丁目25-6	045-592-1142	ダンプ	横浜	130	か	335
122	㈲ツカサ総業	神奈川県横浜市都筑区東山田2丁目25-6	045-592-1142	ダンプ	横浜	100	き	861
123	㈲ツカサ総業	神奈川県横浜市都筑区東山田2丁目25-6	045-592-1142	ダンプ	横浜	100	き	883
124	㈲ツカサ総業	神奈川県横浜市都筑区東山田2丁目25-6	045-592-1142	ダンプ	横浜	130	い	1364
125	㈲ツカサ総業	神奈川県横浜市都筑区東山田2丁目25-6	045-592-1142	ダンプ	横浜	130	あ	5733
126	㈲ツカサ総業	神奈川県横浜市都筑区東山田2丁目25-6	045-592-1142	ダンプ	横浜	130	い	6174
127	㈲宮原商店	神奈川県川崎市多摩区登戸1259	044-959-3456	ダンプ	川崎	100	か	1636
128	㈲宮原商店	神奈川県川崎市多摩区登戸1259	044-959-3456	ダンプ	川崎	100	か	1662
129	㈲宮原商店	神奈川県川崎市多摩区登戸1259	044-959-3456	ダンプ	川崎	100	か	1704
130	㈲宮原商店	神奈川県川崎市多摩区登戸1259	044-959-3456	ダンプ	川崎	100	か	1705
131	㈲宮原商店	神奈川県川崎市多摩区登戸1259	044-959-3456	ダンプ	川崎	100	か	1708
132	㈲宮原商店	神奈川県川崎市多摩区登戸1259	044-959-3456	ダンプ	川崎	100	か	1757
133	㈲宮原商店	神奈川県川崎市多摩区登戸1259	044-959-3456	ダンプ	川崎	100	か	2492
134	㈲宮原商店	神奈川県川崎市多摩区登戸1259	044-959-3456	ダンプ	川崎	100	か	2493
135	㈲宮原商店	神奈川県川崎市多摩区登戸1259	044-959-3456	ダンプ	川崎	100	か	2795
136	㈲宮原商店	神奈川県川崎市多摩区登戸1259	044-959-3456	ダンプ	川崎	100	か	2808
137	㈲宮原商店	神奈川県川崎市多摩区登戸1259	044-959-3456	ダンプ	川崎	100	か	2809
138	㈲宮原商店	神奈川県川崎市多摩区登戸1259	044-959-3456	ダンプ	川崎	100	か	2810
139	㈲宮原商店	神奈川県川崎市多摩区登戸1259	044-959-3456	ダンプ	川崎	100	か	5401
140	㈲宮原商店	神奈川県川崎市多摩区登戸1259	044-959-3456	ダンプ	川崎	100	か	5402
141	㈲宮原商店	神奈川県川崎市多摩区登戸1259	044-959-3456	ダンプ	川崎	100	か	5403
142	㈲宮原商店	神奈川県川崎市多摩区登戸1259	044-959-3456	ダンプ	川崎	100	か	5404
143	渡辺建機㈲	神奈川県横浜市都筑区東山田町318	045-592-5148	ダンプ	横浜	100	か	6180
144	渡辺建機㈲	神奈川県横浜市都筑区東山田町318	045-592-5148	ダンプ	横浜	100	を	3000
145	渡辺建機㈲	神奈川県横浜市都筑区東山田町318	045-592-5148	ダンプ	横浜	100	か	4950
146	渡辺建機㈲	神奈川県横浜市都筑区東山田町318	045-592-5148	ダンプ	横浜	100	を	1000
147	渡辺建機㈲	神奈川県横浜市都筑区東山田町318	045-592-5148	ダンプ	横浜	101	け	8000
148	渡辺建機㈲	神奈川県横浜市都筑区東山田町318	045-592-5148	ダンプ	横浜	100	こ	5000
149	渡辺建機㈲	神奈川県横浜市都筑区東山田町318	045-592-5148	ダンプ	横浜	100	く	7000
150	渡辺建機㈲	神奈川県横浜市都筑区東山田町318	045-592-5148	ダンプ	横浜	130	を	9000
151				ダンプ				
152				ダンプ				

<運搬車両一覧> ②

形質変更時要届出区域：東京都江戸川区松江四丁目490番2、491番、492番、493番、494番1、494番2の一部（地番表示）



積替・保管施設：日興サービス株式会社 川崎事業所

	使用者の名称等	使用者の住所	連絡先	車体の形状	自動車登録番号			
153				ダンプ				
154	堀口興業(有)	東京都江戸川区中葛西1-13-7	03-3687-1762	ダンプ	足立	100	は	5011
155	堀口興業(有)	東京都江戸川区中葛西1-13-7	03-3687-1762	ダンプ	足立	100	は	3572
156	堀口興業(有)	東京都江戸川区中葛西1-13-7	03-3687-1762	ダンプ	足立	100	は	3484
157	堀口興業(有)	東京都江戸川区中葛西1-13-7	03-3687-1762	ダンプ	足立	100	は	3750
158	堀口興業(有)	東京都江戸川区中葛西1-13-7	03-3687-1762	ダンプ	足立	100	は	2778
159	堀口興業(有)	東京都江戸川区中葛西1-13-7	03-3687-1762	ダンプ	足立	100	は	2498
160	(有)共栄興業	埼玉県草加市柳島町773-4	048-925-5787	ダンプ	春日部	100	な	5555
161	(有)共栄興業	埼玉県草加市柳島町773-4	048-925-5787	ダンプ	春日部	130	す	6688
162	(有)共栄興業	埼玉県草加市柳島町773-4	048-925-5787	ダンプ	春日部	130	ち	6666
163	(有)共栄興業	埼玉県草加市柳島町773-4	048-925-5787	ダンプ	春日部	100	は	5000
164	(有)共栄興業	埼玉県草加市柳島町773-4	048-925-5787	ダンプ	春日部	130	ち	6000
165	(有)共栄興業	埼玉県草加市柳島町773-4	048-925-5787	ダンプ	春日部	100	な	7000
166	(有)共栄興業	埼玉県草加市柳島町773-4	048-925-5787	ダンプ	春日部	100	つ	8000
167	(有)共栄興業	埼玉県草加市柳島町773-4	048-925-5787	ダンプ	春日部	130	さ	445
168	(有)共栄興業	埼玉県草加市柳島町773-4	048-925-5787	ダンプ	習志野	130	す	405
169				ダンプ				
170				ダンプ				
171				ダンプ				
172				ダンプ				
173				ダンプ				
174	(株)託正	東京都足立区花畑3-28-14	03-5851-8344	ダンプ	足立	130	そ	5500
175	(株)託正	東京都足立区花畑3-28-14	03-5851-8344	ダンプ	足立	130	す	6600
176	(株)託正	東京都足立区花畑3-28-14	03-5851-8344	ダンプ	足立	130	せ	7700
177	(株)託正	東京都足立区花畑3-28-14	03-5851-8344	ダンプ	足立	130	ち	8800
178	(株)託正	東京都足立区花畑3-28-14	03-5851-8344	ダンプ	足立	130	す	9900
179	(株)託正	東京都足立区花畑3-28-14	03-5851-8344	ダンプ	足立	130	む	33
180	(株)託正	東京都足立区花畑3-28-14	03-5851-8344	ダンプ	足立	130	ま	66
181	(株)託正	東京都足立区花畑3-28-14	03-5851-8344	ダンプ	足立	131	ゆ	88
182	(有)岩脇土木	東京都足立区弘道2-5-6	03-3866-8012	ダンプ	足立	100	は	3141
183	(有)岩脇土木	東京都足立区弘道2-5-6	03-3866-8012	ダンプ	足立	100	は	3781
184	(有)岩脇土木	東京都足立区弘道2-5-6	03-3866-8012	ダンプ	足立	100	は	6661
185				ダンプ				
186	福岡土木(有)	東京都練馬区春日町4-22-1	03-3978-6320	ダンプ	土浦	100	は	3924
187	(有)小山土建	埼玉県川口市東領家1-17-15	03-3978-6320	ダンプ	大宮	100	は	1204
188	(有)小山土建	埼玉県川口市東領家1-17-15	03-3978-6320	ダンプ	大宮	100	は	2531
189	(有)小山土建	埼玉県川口市東領家1-17-15	03-3978-6320	ダンプ	大宮	100	は	1630
190	(有)小山土建	埼玉県川口市東領家1-17-15	03-3978-6320	ダンプ	大宮	100	は	3087

<運搬車両一覧> ②

形質変更時要届出区域：東京都江戸川区松江四丁目490番2、491番、492番、493番、494番1、494番2の一部（地番表示）

↓

積替・保管施設：日興サービス株式会社 川崎事業所

	使用者の名称等	使用者の住所	連絡先	車体の形状	自動車登録番号			
191	京和工業㈱	埼玉県朝霞市田島407-1	048-486-6191	ダンプ	所沢	130	せ	1020
192	京和工業㈱	埼玉県朝霞市田島407-1	048-486-6191	ダンプ	所沢	130	そ	1019
193	京和工業㈱	埼玉県朝霞市田島407-1	048-486-6191	ダンプ	所沢	130	せ	1018
194	京和工業㈱	埼玉県朝霞市田島407-1	048-486-6191	ダンプ	所沢	130	そ	1017
195	京和工業㈱	埼玉県朝霞市田島407-1	048-486-6191	ダンプ	所沢	130	そ	1015
196	京和工業㈱	埼玉県朝霞市田島407-1	048-486-6191	ダンプ	所沢	130	す	1014
197	京和工業㈱	埼玉県朝霞市田島407-1	048-486-6191	ダンプ	所沢	130	ち	1013
198	京和工業㈱	埼玉県朝霞市田島407-1	048-486-6191	ダンプ	所沢	130	せ	1012
199	京和工業㈱	埼玉県朝霞市田島407-1	048-486-6191	ダンプ	所沢	100	は	363
200	京和工業㈱	埼玉県朝霞市田島407-1	048-486-6191	ダンプ	所沢	100	は	362
201	京和工業㈱	埼玉県朝霞市田島407-1	048-486-6191	ダンプ	所沢	130	す	1021
202	京和工業㈱	埼玉県朝霞市田島407-1	048-486-6191	ダンプ	所沢	130	せ	1022
203	京和工業㈱	埼玉県朝霞市田島407-1	048-486-6191	ダンプ	所沢	130	て	1023
204	京和工業㈱	埼玉県朝霞市田島407-1	048-486-6191	ダンプ	所沢	130	さ	1024
205				ダンプ				
206				ダンプ				
207				ダンプ				
208				ダンプ				
209				ダンプ				
210				ダンプ				
211				ダンプ				
212	中村興業㈱	神奈川県横浜市港北区菊名7丁目7-26-305	045-433-2241	ダンプ	横浜	100	は	3866
213	中村興業㈱	神奈川県横浜市港北区菊名7丁目7-26-305	045-433-2241	ダンプ	横浜	100	は	3740
214	中村興業㈱	神奈川県横浜市港北区菊名7丁目7-26-305	045-433-2241	ダンプ	横浜	100	は	5269
215	中村興業㈱	神奈川県横浜市港北区菊名7丁目7-26-305	045-433-2241	ダンプ	横浜	100	は	5314
216				ダンプ				
217				ダンプ				
218				ダンプ				
219				ダンプ				
220	大伸総業	神奈川県横浜市港北区新吉田東1-48-17	044-277-6234	ダンプ	横浜	100	は	2943
221	大伸総業	神奈川県横浜市港北区新吉田東1-48-17	044-277-6234	ダンプ	横浜	100	は	3270
222	㈲成上技健	千葉県市川市宝1-2-5	047-398-5869	ダンプ	習志野	100	は	1036
223	㈲成上技健	千葉県市川市宝1-2-5	047-398-5869	ダンプ	習志野	100	は	1453
224	㈲成上技健	千葉県市川市宝1-2-5	047-398-5869	ダンプ	習志野	130	さ	3400
225	㈲成上技健	千葉県市川市宝1-2-5	047-398-5869	ダンプ	習志野	100	は	1370
226	㈲成上技健	千葉県市川市宝1-2-5	047-398-5869	ダンプ	習志野	100	は	1365
227	㈲成上技建	千葉県市川市宝1-2-5	047-398-5869	ダンプ	習志野	100	は	2728
228	㈲ミヤザギ	東京都江戸川区北葛西4-12-22	03-3688-1625	ダンプ	足立	130	さ	233

<運搬車両一覧> ②

形質変更時要届出区域：東京都江戸川区松江四丁目490番2、491番、492番、493番、494番1、494番2の一部（地番表示）

↓

積替・保管施設：日興サービス株式会社 川崎事業所

	使用者の名称等	使用者の住所	連絡先	車体の形状	自動車登録番号			
229	㈲ミヤザキ	東京都江戸川区北葛西4-12-22	03-3688-1625	ダンプ	足立	130	さ	49
230	㈲ミヤザキ	東京都江戸川区北葛西4-12-22	03-3688-1625	ダンプ	足立	100	は	3300
231	㈲ミヤザキ	東京都江戸川区北葛西4-12-22	03-3688-1625	ダンプ	足立	100	は	3012
232	㈲ミヤザキ	東京都江戸川区北葛西4-12-22	03-3688-1625	ダンプ	足立	100	は	3299
233	㈲ミヤザキ	東京都江戸川区北葛西4-12-22	03-3688-1625	ダンプ	足立	100	は	3522
234	㈲ミヤザキ	東京都江戸川区北葛西4-12-22	03-3688-1625	ダンプ	足立	100	は	3523
235	㈲ミヤザキ	東京都江戸川区北葛西4-12-22	03-3688-1625	ダンプ	足立	100	は	4083
236	㈲ミヤザキ	東京都江戸川区北葛西4-12-22	03-3688-1625	ダンプ	足立	100	は	5022
237	㈲ミヤザキ	東京都江戸川区北葛西4-12-22	03-3688-1625	ダンプ	袖ヶ浦	11	や	5793
238	㈲ミヤザキ	東京都江戸川区北葛西4-12-22	03-3688-1625	ダンプ	袖ヶ浦	100	は	1410
239	㈲ミヤザキ	東京都江戸川区北葛西4-12-22	03-3688-1625	ダンプ	足立	100	は	5772
240	㈲ミヤザキ	東京都江戸川区北葛西4-12-22	03-3688-1625	ダンプ	足立	100	は	5985
241	㈲ミヤザキ	東京都江戸川区北葛西4-12-22	03-3688-1625	ダンプ	足立	100	は	5831
242	㈲美南海建材	東京都江戸川区西瑞江3-33	03-3676-5562	ダンプ	足立	100	ぬ	333
243	㈲美南海建材	東京都江戸川区西瑞江3-33	03-3676-5562	ダンプ	足立	130	す	373
244	㈲美南海建材	東京都江戸川区西瑞江3-33	03-3676-5562	ダンプ	足立	100	は	3639
245	㈲美南海建材	東京都江戸川区西瑞江3-33	03-3676-5562	ダンプ	足立	130	さ	343
246	㈲美南海建材	東京都江戸川区西瑞江3-33	03-3676-5562	ダンプ	足立	130	す	393
262	日成興業㈱	東京都葛飾区細田4-10-3	03-3672-2521	ダンプ	足立	100	は	6497
263	日成興業㈱	東京都葛飾区細田4-10-3	03-3672-2521	ダンプ	土浦	100	は	4356
264	日成興業㈱	東京都葛飾区細田4-10-3	03-3672-2521	ダンプ	土浦	100	は	3619
265	エステートサービス㈱	東京都江東区塩浜2-8-16	03-3676-5562	ダンプ	千葉	100	は	4333
266	佐々木土木㈱	東京都江戸川区南葛飾6丁目2-1	03-3688-9911	ダンプ	足立	100	き	3621

<運搬車両一覧> ②

形質変更時要届出区域：東京都江戸川区松江四丁目490番2、491番、492番、493番、494番1、494番2の一部（地番表示）

↓

積替・保管施設：日興サービス株式会社 川崎事業所

	使用者の名称等	使用者の住所	連絡先	車体の形状	自動車登録番号			
267	佐々木土木㈱	東京都江戸川区南葛飾6丁目2-1	03-3688-9911	ダンプ	足立	100	か	7532
268	佐々木土木㈱	東京都江戸川区南葛飾6丁目2-1	03-3688-9911	ダンプ	足立	100	か	7531
269	佐々木土木㈱	東京都江戸川区南葛飾6丁目2-1	03-3688-9911	ダンプ	足立	100	か	8586
270	佐々木土木㈱	東京都江戸川区南葛飾6丁目2-1	03-3688-9911	ダンプ	足立	100	き	3620
271	佐々木土木㈱	東京都江戸川区南葛飾6丁目2-1	03-3688-9911	ダンプ	足立	100	か	7534
272	佐々木土木㈱	東京都江戸川区南葛飾6丁目2-1	03-3688-9911	ダンプ	足立	100	き	3618
273	佐々木土木㈱	東京都江戸川区南葛飾6丁目2-1	03-3688-9911	ダンプ	足立	100	か	8598
274	佐々木土木㈱	東京都江戸川区南葛飾6丁目2-1	03-3688-9911	ダンプ	足立	100	か	8578
275	佐々木土木㈱	東京都江戸川区南葛飾6丁目2-1	03-3688-9911	ダンプ	足立	100	き	3734
276	佐々木土木㈱	東京都江戸川区南葛飾6丁目2-1	03-3688-9911	ダンプ	足立	100	き	6989
277	佐々木土木㈱	東京都江戸川区南葛飾6丁目2-1	03-3688-9911	ダンプ	足立	100	き	7822
278	佐々木土木㈱	東京都江戸川区南葛飾6丁目2-1	03-3688-9911	ダンプ	足立	100	き	7823
279	佐々木土木㈱	東京都江戸川区南葛飾6丁目2-1	03-3688-9911	ダンプ	足立	100	き	7824
280	佐々木土木㈱	東京都江戸川区南葛飾6丁目2-1	03-3688-9911	ダンプ	足立	100	き	7825
281	佐々木土木㈱	東京都江戸川区南葛飾6丁目2-1	03-3688-9911	ダンプ	足立	100	き	7826
282	㈱岩野土建	東京都足立区舎人3-1-18	03-3853-6541	ダンプ	足立	100	は	2364
283	㈱岩野土建	東京都足立区舎人3-1-18	03-3853-6541	ダンプ	足立	100	は	2114
284	㈱岩野土建	東京都足立区舎人3-1-18	03-3853-6541	ダンプ	足立	100	は	2313
285	㈱岩野土建	東京都足立区舎人3-1-18	03-3853-6541	ダンプ	足立	100	は	3570
286	㈱岩野土建	東京都足立区舎人3-1-18	03-3853-6541	ダンプ	足立	100	は	3569
287	㈱岩野土建	東京都足立区舎人3-1-18	03-3853-6541	ダンプ	足立	130	と	1107
303	㈱ヒカリ・トレーディング	神奈川県川崎市川崎区大師本町6-11	044-280-1321	ダンプ	川崎	100	か	1604
304	㈱ヒカリ・トレーディング	神奈川県川崎市川崎区大師本町6-11	044-280-1321	ダンプ	川崎	100	か	4836

<運搬車両一覧> ②

形質変更時要届出区域：東京都江戸川区松江四丁目490番2、491番、492番、493番、494番1、494番2の一部（地番表示）

↓

積替・保管施設：日興サービス株式会社 川崎事業所

	使用者の名称等	使用者の住所	連絡先	車体の形状	自動車登録番号			
305	㈱ヒカリ・トレーディング	神奈川県川崎市川崎区大師本町6-11	044-280-1321	ダンプ	川崎	100	か	4837
306	㈱ヒカリ・トレーディング	神奈川県川崎市川崎区大師本町6-11	044-280-1321	ダンプ	川崎	100	か	5110
307	㈱ヒカリ・トレーディング	神奈川県川崎市川崎区大師本町6-11	044-280-1321	ダンプ	川崎	100	か	5111
308	㈱ヒカリ・トレーディング	神奈川県川崎市川崎区大師本町6-11	044-280-1321	ダンプ	川崎	100	か	4604
309	㈱ヒカリ・トレーディング	神奈川県川崎市川崎区大師本町6-11	044-280-1321	ダンプ	川崎	102	け	1
310	㈱ヒカリ・トレーディング	神奈川県川崎市川崎区大師本町6-11	044-280-1321	ダンプ	川崎	100	く	2
311	㈱ヒカリ・トレーディング	神奈川県川崎市川崎区大師本町6-11	044-280-1321	ダンプ	川崎	130	え	103
312	㈱新興業	神奈川県川崎市川崎区殿町2-15-8	044-280-2797	ダンプ	川崎	130	い	4500
313	㈱新興業	神奈川県川崎市川崎区殿町2-15-8	044-280-2797	ダンプ	川崎	130	あ	4501
314	㈱新興業	神奈川県川崎市川崎区殿町2-15-8	044-280-2797	ダンプ	川崎	130	あ	4502
315	㈱新興業	神奈川県川崎市川崎区殿町2-15-8	044-280-2797	ダンプ	川崎	130	あ	4503
316	㈱新興業	神奈川県川崎市川崎区殿町2-15-8	044-280-2797	ダンプ	川崎	130	あ	4504
317	㈱新興業	神奈川県川崎市川崎区殿町2-15-8	044-280-2797	ダンプ	川崎	130	あ	4505
318	㈱新興業	神奈川県川崎市川崎区殿町2-15-8	044-280-2797	ダンプ	川崎	130	あ	4506
319	㈱新興業	神奈川県川崎市川崎区殿町2-15-8	044-280-2797	ダンプ	川崎	130	あ	4507
320	㈱ケイテック	神奈川県川崎市川崎区千鳥町8-2	044-288-7644	ダンプ	川崎	100	か	5102
321	㈱ケイテック	神奈川県川崎市川崎区千鳥町8-2	044-288-7644	ダンプ	川崎	100	か	4513
322	㈱ケイテック	神奈川県川崎市川崎区千鳥町8-2	044-288-7644	ダンプ	川崎	100	か	4895
323	㈱ケイテック	神奈川県川崎市川崎区千鳥町8-2	044-288-7644	ダンプ	川崎	100	か	4736
324	㈱ケイテック	神奈川県川崎市川崎区千鳥町8-2	044-288-7644	ダンプ	川崎	100	か	1516
325	㈱ケイテック	神奈川県川崎市川崎区千鳥町8-2	044-288-7644	ダンプ	川崎	100	か	4896
326	㈱ケイテック	神奈川県川崎市川崎区千鳥町8-2	044-288-7644	ダンプ	川崎	100	か	4897
327	㈱ケイテック	神奈川県川崎市川崎区千鳥町8-2	044-288-7644	ダンプ	川崎	100	か	2930
342	㈱ケイテック	神奈川県川崎市川崎区千鳥町8-2	044-288-7644	ダンプ	川崎	100	か	5220

<運搬車両一覧> ②

形質変更時要届出区域：東京都江戸川区松江四丁目490番2、491番、492番、493番、494番1、494番2の一部（地番表示）



積替・保管施設：日興サービス株式会社 川崎事業所

	使用者の名称等	使用者の住所	連絡先	車体の形状	自動車登録番号			
343	㈱ケイテック	神奈川県川崎市川崎区千鳥町8-2	044-288-7644	ダンプ	川崎	100	か	5221
344	㈱ケイテック	神奈川県川崎市川崎区千鳥町8-2	044-288-7644	ダンプ	川崎	100	か	5478
345	㈱ケイテック	神奈川県川崎市川崎区千鳥町8-2	044-288-7644	ダンプ	川崎	100	か	5479
346	㈱ケイテック	神奈川県川崎市川崎区千鳥町8-2	044-288-7644	ダンプ	川崎	100	か	5619
347	㈱ケイテック	神奈川県川崎市川崎区千鳥町8-2	044-288-7644	ダンプ	川崎	100	か	5618
348	㈱ケイテック	神奈川県川崎市川崎区千鳥町8-2	044-288-7644	トラクタ	川崎	100	か	5100
349	㈱ケイテック	神奈川県川崎市川崎区千鳥町8-2	044-288-7644	セミトレーラ	袖ヶ浦	11	け	1845
350	㈱ケイテック	神奈川県川崎市川崎区千鳥町8-2	044-288-7644	トラクタ	川崎	100	か	4977
351	㈱ケイテック	神奈川県川崎市川崎区千鳥町8-2	044-288-7644	セミトレーラ	袖ヶ浦	11	け	1844
352	㈱ケイテック	神奈川県川崎市川崎区千鳥町8-2	044-288-7644	ダンプ	川崎	100	か	5712
353	岡村建興㈱	神奈川県川崎市川崎区鋼管通4丁目5-3	044-344-5441	ダンプ	川崎	100	か	3102
354	岡村建興㈱	神奈川県川崎市川崎区鋼管通4丁目5-3	044-344-5441	ダンプ	川崎	100	か	2780
355	岡村建興㈱	神奈川県川崎市川崎区鋼管通4丁目5-3	044-344-5441	ダンプ	川崎	100	う	555
356	岡村建興㈱	神奈川県川崎市川崎区鋼管通4丁目5-3	044-344-5441	ダンプ	川崎	100	い	1000
357	岡村建興㈱	神奈川県川崎市川崎区鋼管通4丁目5-3	044-344-5441	ダンプ	川崎	100	か	2530
358	岡村建興㈱	神奈川県川崎市川崎区鋼管通4丁目5-3	044-344-5441	ダンプ	川崎	100	か	3324
359	高津建材興業㈱	神奈川県川崎市高津区久地1-13-25	044-822-1513	ダンプ	川崎	130	い	33
360	高津建材興業㈱	神奈川県川崎市高津区久地1-13-25	044-822-1513	ダンプ	川崎	100	か	333
361	高津建材興業㈱	神奈川県川崎市高津区久地1-13-25	044-822-1513	ダンプ	川崎	100	あ	555
362	高津建材興業㈱	神奈川県川崎市高津区久地1-13-25	044-822-1513	ダンプ	川崎	100	う	5000
363	高津建材興業㈱	神奈川県川崎市高津区久地1-13-25	044-822-1513	ダンプ	川崎	100	え	7000
364	高津建材興業㈱	神奈川県川崎市高津区久地1-13-25	044-822-1513	ダンプ	袖ヶ浦	131	あ	9000
365	㈲神奈川建材	神奈川県大和市林間1-15-31-303	046-263-8780	ダンプ	横浜	131	け	18
379	㈲神奈川建材	神奈川県大和市林間1-15-31-303	046-263-8780	ダンプ	横浜	100	き	1788
380	㈲神奈川建材	神奈川県大和市林間1-15-31-303	046-263-8780	ダンプ	横浜	100	き	1955

<運搬車両一覧> ②

形質変更時要届出区域：東京都江戸川区松江四丁目490番2、491番、492番、493番、494番1、494番2の一部（地番表示）



積替・保管施設：日興サービス株式会社 川崎事業所

	使用者の名称等	使用者の住所	連絡先	車体の形状	自動車登録番号			
381	(有)神奈川建材	神奈川県大和市林間1-15-31-303	046-263-8780	ダンプ	横浜	100	き	2174
382	(有)神奈川建材	神奈川県大和市林間1-15-31-303	046-263-8780	ダンプ	横浜	100	き	2244
383	(有)神奈川建材	神奈川県大和市林間1-15-31-303	046-263-8780	ダンプ	横浜	100	き	2265
384	(有)神奈川建材	神奈川県大和市林間1-15-31-303	046-263-8780	ダンプ	横浜	100	き	2337
385	(有)神奈川建材	神奈川県大和市林間1-15-31-303	046-263-8780	ダンプ	横浜	100	き	2506
386	(有)神奈川建材	神奈川県大和市林間1-15-31-303	046-263-8780	ダンプ	横浜	100	き	3280
387	(有)神奈川建材	神奈川県大和市林間1-15-31-303	046-263-8780	ダンプ	横浜	131	か	13
388	(有)神奈川建材	神奈川県大和市林間1-15-31-303	046-263-8780	ダンプ	横浜	131	か	17
389	(有)神奈川建材	神奈川県大和市林間1-15-31-303	046-263-8780	ダンプ	横浜	130	あ	37
390	(有)神奈川建材	神奈川県大和市林間1-15-31-303	046-263-8780	ダンプ	横浜	130	く	123
391	(有)シティービルト	東京都江戸川区篠崎町4丁目27-13	047-465-2688	ダンプ	足立	130	さ	783
392	(有)シティービルト	東京都江戸川区篠崎町4丁目27-13	047-465-2688	ダンプ	足立	130	さ	782
393	(有)シティービルト	東京都江戸川区篠崎町4丁目27-13	047-465-2688	ダンプ	足立	130	さ	781
394	(有)シティービルト	東京都江戸川区篠崎町4丁目27-13	047-465-2688	ダンプ	足立	130	さ	780
395	(有)シティービルト	東京都江戸川区篠崎町4丁目27-13	047-465-2688	ダンプ	足立	130	さ	778
396	太平洋陸送(株)	埼玉県加須市西ノ宮802-1	048-533-7697	ダンプ	熊谷	130	い	2777
397	太平洋陸送(株)	埼玉県加須市西ノ宮802-1	048-533-7697	ダンプ	熊谷	130	い	2782
398	稲葉興業(株)	埼玉県三郷市半田1358-3	048-957-8800	ダンプ	春日部	100	は	2794
399	稲葉興業(株)	埼玉県三郷市半田1358-3	048-957-8800	ダンプ	春日部	100	は	2798
400	稲葉興業(株)	埼玉県三郷市半田1358-3	048-957-8800	ダンプ	春日部	100	は	2799
401	稲葉興業(株)	埼玉県三郷市半田1358-3	048-957-8800	ダンプ	春日部	100	は	2800
402	稲葉興業(株)	埼玉県三郷市半田1358-3	048-957-8800	ダンプ	春日部	100	は	2874
403	稲葉興業(株)	埼玉県三郷市半田1358-3	048-957-8800	ダンプ	春日部	100	は	3218
404	稲葉興業(株)	埼玉県三郷市半田1358-3	048-957-8800	ダンプ	春日部	100	は	3219
405	稲葉興業(株)	埼玉県三郷市半田1358-3	048-957-8800	ダンプ	春日部	100	は	3220
406	稲葉興業(株)	埼玉県三郷市半田1358-3	048-957-8800	ダンプ	春日部	100	は	3221
407	稲葉興業(株)	埼玉県三郷市半田1358-3	048-957-8800	ダンプ	春日部	100	は	3222
408	稲葉興業(株)	埼玉県三郷市半田1358-3	048-957-8800	ダンプ	春日部	100	は	3270
409	稲葉興業(株)	埼玉県三郷市半田1358-3	048-957-8800	ダンプ	春日部	100	は	3312
410	稲葉興業(株)	埼玉県三郷市半田1358-3	048-957-8800	ダンプ	春日部	100	は	3314
411	稲葉興業(株)	埼玉県三郷市半田1358-3	048-957-8800	ダンプ	春日部	100	は	3315
412	稲葉興業(株)	埼玉県三郷市半田1358-3	048-957-8800	ダンプ	春日部	100	は	3316
413	稲葉興業(株)	埼玉県三郷市半田1358-3	048-957-8800	ダンプ	春日部	100	は	3318
414	稲葉興業(株)	埼玉県三郷市半田1358-3	048-957-8800	ダンプ	春日部	100	は	3325
415	稲葉興業(株)	埼玉県三郷市半田1358-3	048-957-8800	ダンプ	春日部	100	は	3328
416	稲葉興業(株)	埼玉県三郷市半田1358-3	048-957-8800	ダンプ	春日部	100	は	3376
417	稲葉興業(株)	埼玉県三郷市半田1358-3	048-957-8800	ダンプ	春日部	100	は	3412
418	稲葉興業(株)	埼玉県三郷市半田1358-3	048-957-8800	ダンプ	春日部	100	は	3420

<運搬車両一覧> ②

形質変更時要届出区域：東京都江戸川区松江四丁目490番2、491番、492番、493番、494番1、494番2の一部（地番表示）



積替・保管施設：日興サービス株式会社 川崎事業所

	使用者の名称等	使用者の住所	連絡先	車体の形状	自動車登録番号			
419	(有)倉田建材	千葉県柏市大井2089	048-969-4393	ダンプ	柏	130	た	3
420	(有)倉田建材	千葉県柏市大井2089	048-969-4393	ダンプ	柏	100	ら	4
421	(有)倉田建材	千葉県柏市大井2089	048-969-4393	ダンプ	柏	130	さ	5
422	(有)巳三産業	埼玉県秩父市下吉田7533-1	0494-77-0016	ダンプ	熊谷	100	か	4751
423	(有)巳三産業	埼玉県秩父市下吉田7533-1	0494-77-0016	ダンプ	熊谷	100	か	6302
424	(有)巳三産業	埼玉県秩父市下吉田7533-1	0494-77-0016	ダンプ	熊谷	100	か	6688
425	(有)巳三産業	埼玉県秩父市下吉田7533-1	0494-77-0016	ダンプ	熊谷	100	か	6973
426	(有)巳三産業	埼玉県秩父市下吉田7533-1	0494-77-0016	ダンプ	熊谷	100	か	7099
427	イズミロジスティックス(株)	東京都江戸川区北葛西4-12-2	03-5696-4711	ダンプ	足立	100	き	7016
428	(株)山長建材	川崎市川崎区藤崎2-14-10	044-211-4458	ダンプ	川崎	130	あ	87
429	(株)山長建材	川崎市川崎区藤崎2-14-10	044-211-4458	ダンプ	川崎	131	く	88
430	(株)山長建材	川崎市川崎区藤崎2-14-10	044-211-4458	ダンプ	川崎	130	あ	89
431	(株)山長建材	川崎市川崎区藤崎2-14-10	044-211-4458	ダンプ	川崎	130	あ	90
432	(株)山長建材	川崎市川崎区藤崎2-14-10	044-211-4458	ダンプ	川崎	130	あ	91
433	(株)山長建材	川崎市川崎区藤崎2-14-10	044-211-4458	ダンプ	川崎	130	あ	92
434	(株)山長建材	川崎市川崎区藤崎2-14-10	044-211-4458	ダンプ	川崎	130	あ	95
435	(株)山長建材	川崎市川崎区藤崎2-14-10	044-211-4458	ダンプ	川崎	130	い	96
436	(株)山長建材	川崎市川崎区藤崎2-14-10	044-211-4458	ダンプ	川崎	130	う	97
437	(株)山長建材	川崎市川崎区藤崎2-14-10	044-211-4458	ダンプ	川崎	130	う	98
438	(株)山長建材	川崎市川崎区藤崎2-14-10	044-211-4458	ダンプ	川崎	130	え	99
439	(株)T. G. R	神奈川県川崎市川崎区小島町4-4	044-266-3119	ダンプ	川崎	100	か	3586
440	(株)T. G. R	神奈川県川崎市川崎区小島町4-4	044-266-3119	ダンプ	川崎	100	か	3587
441	(株)T. G. R	神奈川県川崎市川崎区小島町4-4	044-266-3119	ダンプ	川崎	100	か	3624
442	(株)T. G. R	神奈川県川崎市川崎区小島町4-4	044-266-3119	ダンプ	川崎	100	か	3660
443	(株)T. G. R	神奈川県川崎市川崎区小島町4-4	044-266-3119	ダンプ	川崎	100	か	3852
444	(株)T. G. R	神奈川県川崎市川崎区小島町4-4	044-266-3119	ダンプ	川崎	100	か	3853
445	(株)マエハラ	川崎市川崎区富士見2-3-3	044-266-4475	ダンプ	川崎	130	か	3397
446	(株)マエハラ	川崎市川崎区富士見2-3-3	044-266-4475	ダンプ	川崎	130	あ	3268
447	(株)マエハラ	川崎市川崎区富士見2-3-3	044-266-4475	ダンプ	川崎	130	あ	60
448	(株)マエハラ	川崎市川崎区富士見2-3-3	044-266-4475	ダンプ	川崎	130	あ	2407
449	(株)マエハラ	川崎市川崎区富士見2-3-3	044-266-4475	ダンプ	川崎	100	う	7
450	(株)マエハラ	川崎市川崎区富士見2-3-3	044-266-4475	ダンプ	川崎	130	あ	58
451	(株)マエハラ	川崎市川崎区富士見2-3-3	044-266-4475	ダンプ	川崎	130	い	46
452	(株)マエハラ	川崎市川崎区富士見2-3-3	044-266-4475	ダンプ	川崎	130	い	47
453	(株)太田工業	川崎市川崎区境町10-5	044-276-9375	ダンプ	川崎	100	か	1799
454	(株)太田工業	川崎市川崎区境町10-5	044-276-9375	ダンプ	川崎	100	か	2111
455	(株)太田工業	川崎市川崎区境町10-5	044-276-9375	ダンプ	川崎	100	か	3284
456	(株)太田工業	川崎市川崎区境町10-5	044-276-9375	ダンプ	川崎	100	か	4237

<運搬車両一覧> ②

形質変更時要届出区域：東京都江戸川区松江四丁目490番2、491番、492番、493番、494番1、494番2の一部（地番表示）



積替・保管施設：日興サービス株式会社 川崎事業所

	使用者の名称等	使用者の住所	連絡先	車体の形状	自動車登録番号			
457	㈱太田工業	川崎市川崎区浜町4-6-23	044-276-9375	ダンプ	川崎	100	か	4238
458	㈱太田工業	川崎市川崎区浜町4-6-23	044-276-9375	ダンプ	川崎	100	か	4457
459	㈱太田工業	川崎市川崎区浜町4-6-23	044-276-9375	ダンプ	川崎	100	か	4456
460	㈱太田工業	川崎市川崎区浜町4-6-23	044-276-9375	ダンプ	川崎	100	か	4578
461	㈱太田工業	川崎市川崎区浜町4-6-23	044-276-9375	ダンプ	川崎	100	か	4796
462	㈱太田工業	川崎市川崎区浜町4-6-23	044-276-9375	ダンプ	川崎	100	か	4845
463	㈱太田工業	川崎市川崎区浜町4-6-23	044-276-9375	ダンプ	川崎	100	か	5097
464	㈱太田工業	川崎市川崎区浜町4-6-23	044-276-9375	ダンプ	川崎	100	か	5391
465	㈱協和商会	神奈川県川崎市川崎区浅野町6-16	044-355-7756	ダンプ	川崎	130	う	26
466	㈱協和商会	神奈川県川崎市川崎区浅野町6-16	044-355-7756	ダンプ	川崎	130	う	81
467	㈱杉山商事運輸	神奈川県横浜市鶴見区生麦5丁目11-3	045-501-4472	ダンプ	横浜	100	き	3066
468	㈱杉山商事運輸	神奈川県横浜市鶴見区生麦5丁目11-3	045-501-4472	ダンプ	横浜	100	か	4437
469	㈱杉山商事運輸	神奈川県横浜市鶴見区生麦5丁目11-3	045-501-4472	ダンプ	横浜	100	か	9923
470	㈱杉山商事運輸	神奈川県横浜市鶴見区生麦5丁目11-3	045-501-4472	ダンプ	横浜	100	か	8179
471	㈱杉山商事運輸	神奈川県横浜市鶴見区生麦5丁目11-3	045-501-4472	ダンプ	横浜	100	か	9107
472	㈱杉山商事運輸	神奈川県横浜市鶴見区生麦5丁目11-3	045-501-4472	ダンプ	横浜	100	ら	110
473	㈱杉山商事運輸	神奈川県横浜市鶴見区生麦5丁目11-3	045-501-4472	ダンプ	横浜	100	き	2597
474	㈱杉山商事運輸	神奈川県横浜市鶴見区生麦5丁目11-3	045-501-4472	ダンプ	横浜	100	か	5806
475	㈱杉山商事運輸	神奈川県横浜市鶴見区生麦5丁目11-3	045-501-4472	ダンプ	横浜	100	か	4382
476	㈱杉山商事運輸	神奈川県横浜市鶴見区生麦5丁目11-3	045-501-4472	ダンプ	横浜	100	か	4383
477	㈱杉山商事運輸	神奈川県横浜市鶴見区生麦5丁目11-3	045-501-4472	ダンプ	横浜	100	ら	118
478	㈱杉山商事運輸	神奈川県横浜市鶴見区生麦5丁目11-3	045-501-4472	ダンプ	横浜	100	か	9844
479	㈱杉山商事運輸	神奈川県横浜市鶴見区生麦5丁目11-3	045-501-4472	ダンプ	横浜	100	き	3923
480	㈱杉山商事運輸	神奈川県横浜市鶴見区生麦5丁目11-3	045-501-4472	ダンプ	横浜	100	か	6781
481	㈱杉山商事運輸	神奈川県横浜市鶴見区生麦5丁目11-3	045-501-4472	ダンプ	横浜	100	か	9883
482	㈱杉山商事運輸	神奈川県横浜市鶴見区生麦5丁目11-3	045-501-4472	ダンプ	横浜	100	き	88
483	㈱杉山商事運輸	神奈川県横浜市鶴見区生麦5丁目11-3	045-501-4472	ダンプ	横浜	100	か	9915
484	㈱杉山商事運輸	神奈川県横浜市鶴見区生麦5丁目11-3	045-501-4472	ダンプ	横浜	100	き	23
485	㈱杉山商事運輸	神奈川県横浜市鶴見区生麦5丁目11-3	045-501-4472	ダンプ	横浜	100	か	6056
486	㈱杉山商事運輸	神奈川県横浜市鶴見区生麦5丁目11-3	045-501-4472	ダンプ	横浜	100	き	3211
487	㈱山建	川崎市幸区南幸町3-75-1		ダンプ	横浜	130	さ	306
488	㈱山建	川崎市幸区南幸町3-75-1		ダンプ	横浜	130	そ	302
489	㈱山建	川崎市幸区南幸町3-75-1		ダンプ	横浜	130	す	319
490	㈱山建	川崎市幸区南幸町3-75-1		ダンプ	横浜	130	と	313
491	㈱山建	川崎市幸区南幸町3-75-1		ダンプ	横浜	130	ひ	310
492	㈱山建	川崎市幸区南幸町3-75-1		ダンプ	横浜	130	そ	308
493	㈱山建	川崎市幸区南幸町3-75-1		ダンプ	横浜	130	た	318
494	㈱山建	川崎市幸区南幸町3-75-1		ダンプ	横浜	130	つ	311

<運搬車両一覧> ②




形質変更時要届出区域：東京都江戸川区松江四丁目490番2、491番、492番、493番、494番1、494番2の一部（地番表示）

↓

積替・保管施設：日興サービス株式会社 川崎事業所

	使用者の名称等	使用者の住所	連絡先	車体の形状	自動車登録番号			
495	㈱山建	川崎市幸区南幸町3-75-1		ダンプ	横浜	130	す	314
496	㈱山建	川崎市幸区南幸町3-75-1		ダンプ	横浜	130	す	317
497	㈱山建	川崎市幸区南幸町3-75-1		ダンプ	横浜	130	た	305
498	㈱山建	川崎市幸区南幸町3-75-1		ダンプ	横浜	130	そ	309
499	㈱山建	川崎市幸区南幸町3-75-1		ダンプ	横浜	130	ち	303
500	㈱山建	川崎市幸区南幸町3-75-1		ダンプ	横浜	130	そ	307
501	㈱山建	川崎市幸区南幸町3-75-1		ダンプ	横浜	130	そ	316
502	㈱山建	川崎市幸区南幸町3-75-1		ダンプ	横浜	130	に	315
503	㈱山建	川崎市幸区南幸町3-75-1		ダンプ	横浜	130	た	304
504	㈱山建	川崎市幸区南幸町3-75-1		ダンプ	横浜	130	す	312
505	㈱山建	川崎市幸区南幸町3-75-1	044-366-2151	ダンプ	横浜	130	ち	320
506	㈱山建	川崎市幸区南幸町3-75-1		ダンプ	横浜	130	ち	321
507	㈱山建	川崎市幸区南幸町3-75-1		ダンプ	横浜	130	す	322
508	㈱国良産業	神奈川県川崎市川崎区浜町3丁目9-17		ダンプ	川崎	130	さ	9200
509	㈱国良産業	神奈川県川崎市川崎区浜町3丁目9-17		ダンプ	川崎	130	す	9201
510	㈱国良産業	神奈川県川崎市川崎区浜町3丁目9-17		ダンプ	川崎	130	す	9202
511	須藤開発㈱	神奈川県川崎市川崎区大川町13番地4号		ダンプ	川崎	130	あ	2003
512	須藤開発㈱	神奈川県川崎市川崎区大川町13番地4号		ダンプ	川崎	130	あ	2006
513	須藤開発㈱	神奈川県川崎市川崎区大川町13番地4号		ダンプ	川崎	130	う	2007
514	須藤開発㈱	神奈川県川崎市川崎区大川町13番地4号		ダンプ	川崎	130	い	2008
515	須藤開発㈱	神奈川県川崎市川崎区大川町13番地4号	044-344-0123	ダンプ	川崎	130	い	2011
516	須藤開発㈱	神奈川県川崎市川崎区大川町13番地4号		ダンプ	川崎	130	い	2012
517	須藤開発㈱	神奈川県川崎市川崎区大川町13番地4号		ダンプ	川崎	130	あ	2014
518	須藤開発㈱	神奈川県川崎市川崎区大川町13番地4号		ダンプ	川崎	130	か	2015

※上記内容は、車検証より転記したものである

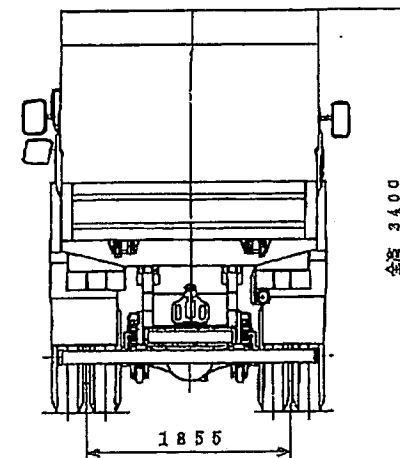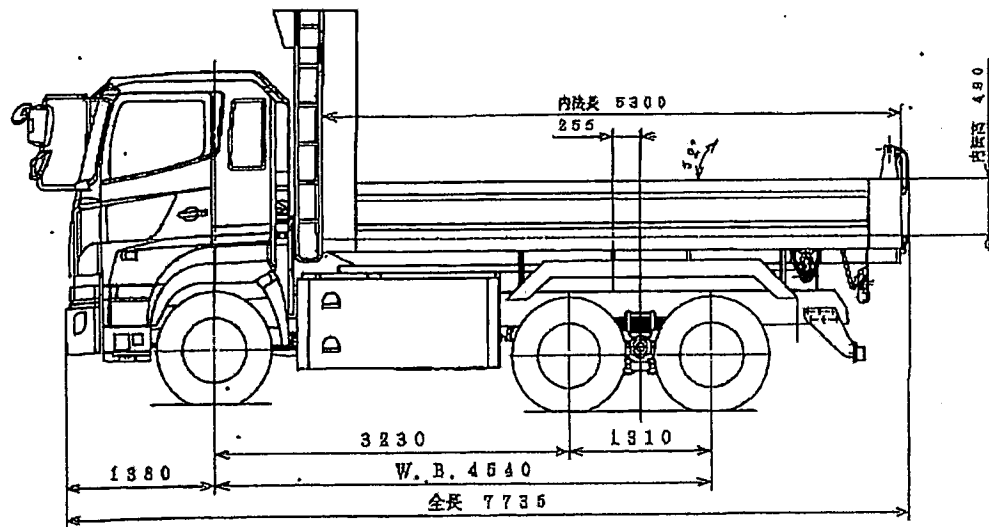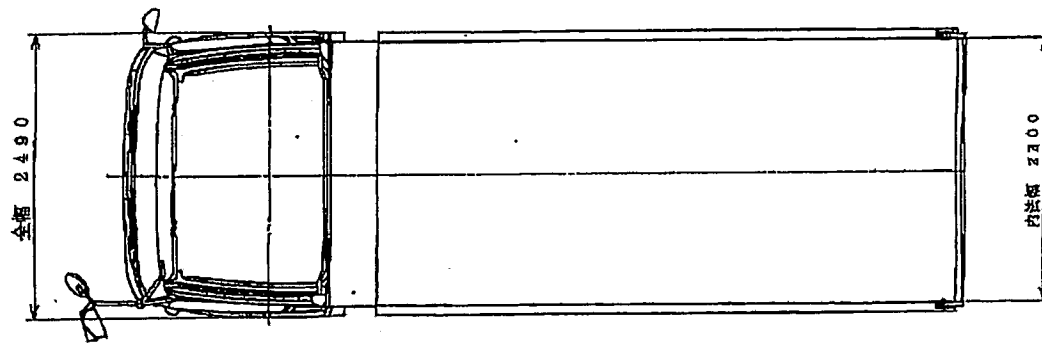

詳細図時改良のため本仕様を一部変更する場合があります。

APPROVED	SCALE ORDER F09D1297 1/40 F09D1297 F09D1297 (SA)	DRAWING NAME リヤダンフトラック概略三面図
DESIGN	DESIGN BY MODEL	DATE
DR11-038A	F09D1297	REVISION No.

ShinMaywa Industries, Ltd.

<運搬車両一覧> ②

積替・保管施設：愛知海運株式会社 八号地現業所

↓

処理施設：株式会社東立テクノクラシー 本社事業所

	使用者の名称等	使用者の住所	連絡先	車体の形状	自動車登録番号			
1	㈱明立	愛知県瀬戸市萩殿町2丁目117	0561-82-7943	ダンプ	尾張小牧	130	ら	10
2	㈱明立	愛知県瀬戸市萩殿町2丁目117	0561-82-7943	ダンプ	尾張小牧	130	つ	12
3	㈱明立	愛知県瀬戸市萩殿町2丁目117	0561-82-7943	ダンプ	尾張小牧	130	つ	20
4	㈱明立	愛知県瀬戸市萩殿町2丁目117	0561-82-7943	ダンプ	尾張小牧	130	と	310
5	㈱明立	愛知県瀬戸市萩殿町2丁目117	0561-82-7943	ダンプ	尾張小牧	130	た	828
6	㈱明立	愛知県瀬戸市萩殿町2丁目117	0561-82-7943	ダンプ	尾張小牧	100	き	1100
7	㈱明立	愛知県瀬戸市萩殿町2丁目117	0561-82-7943	ダンプ	尾張小牧	100	き	1102
8	㈱明立	愛知県瀬戸市萩殿町2丁目117	0561-82-7943	ダンプ	尾張小牧	100	き	1103
9	㈱明立	愛知県瀬戸市萩殿町2丁目117	0561-82-7943	ダンプ	尾張小牧	130	い	1104
10	㈱明立	愛知県瀬戸市萩殿町2丁目117	0561-82-7943	ダンプ	尾張小牧	130	う	1105
11	㈱明立	愛知県瀬戸市萩殿町2丁目117	0561-82-7943	ダンプ	尾張小牧	100	は	1951
12	㈱明立	愛知県瀬戸市萩殿町2丁目117	0561-82-7943	ダンプ	尾張小牧	100	は	1952
13	㈱ミツケン	愛知県名古屋市中区幸心4丁目203	052-796-1229	ダンプ	名古屋	131	け	11
14	㈱ミツケン	愛知県名古屋市中区幸心4丁目203	052-796-1229	ダンプ	名古屋	130	け	12
15	㈱ミツケン	愛知県名古屋市中区幸心4丁目203	052-796-1229	ダンプ	名古屋	130	こ	13
16	㈱ミツケン	愛知県名古屋市中区幸心4丁目203	052-796-1229	ダンプ	名古屋	130	う	14
17	㈱ミツケン	愛知県名古屋市中区幸心4丁目203	052-796-1229	ダンプ	名古屋	131	え	15
18	㈱ミツケン	愛知県名古屋市中区幸心4丁目203	052-796-1229	ダンプ	名古屋	130	い	5505
19	㈱ミツケン	愛知県名古屋市中区幸心4丁目203	052-796-1229	ダンプ	名古屋	130	い	5506
20	㈱ミツケン	愛知県名古屋市中区幸心4丁目203	052-796-1229	ダンプ	名古屋	130	あ	6417
21	㈱ミツケン	愛知県名古屋市中区幸心4丁目203	052-796-1229	ダンプ	名古屋	130	あ	6418
22	㈱ミツケン	愛知県名古屋市中区幸心4丁目203	052-796-1229	ダンプ	名古屋	131	え	17
23	㈱ミツケン	愛知県名古屋市中区幸心4丁目203	052-796-1229	ダンプ	名古屋	131	か	16
37	㈱妻木興業	愛知県名古屋市中区瑞穂区惣作町3丁目41-2	052-665-2280	ダンプ	名古屋	100	つ	5000
38	㈱妻木興業	愛知県名古屋市中区瑞穂区惣作町3丁目41-2	052-665-2280	ダンプ	名古屋	100	は	5963

<運搬車両一覧> ②

積替・保管施設：愛知海運株式会社 八号地現業所

↓

処理施設：株式会社東立テクノクラシー 本社事業所

	使用者の名称等	使用者の住所	連絡先	車体の形状	自動車登録番号			
39	㈲村山建設	愛知県名古屋守山区脇田町1201	052-799-0005	ダンプ	名古屋	130	ち	1818
40	㈲村山建設	愛知県名古屋守山区脇田町1201	052-799-0005	ダンプ	名古屋	130	つ	2727
41	㈲村山建設	愛知県名古屋守山区脇田町1201	052-799-0005	ダンプ	名古屋	130	と	3636
42	㈲村山建設	愛知県名古屋守山区脇田町1201	052-799-0005	ダンプ	名古屋	130	そ	4545
43	㈲村山建設	愛知県名古屋守山区脇田町1201	052-799-0005	ダンプ	名古屋	130	す	5454
44	㈲匠興産	愛知県小牧市大草5728-232	0568-29-9905	ダンプ	尾張小牧	130	ち	45
45	㈲匠興産	愛知県小牧市大草5728-232	0568-29-9905	ダンプ	尾張小牧	130	さ	4545
46	㈲匠興産	愛知県小牧市大草5728-232	0568-29-9905	ダンプ	尾張小牧	130	す	5454
47	㈲大真サービス	愛知県小牧市大草5785-276	0568-79-6113	ダンプ	尾張小牧	130	あ	4105
48	㈲大真サービス	愛知県小牧市大草5785-276	0568-79-6113	ダンプ	尾張小牧	130	い	4107
49	㈲ティー・ダブリュ・ディー	愛知県春日井市東野町5丁目21-14	0568-84-7505	ダンプ	岐阜	130	ち	185
50	㈲ティー・ダブリュ・ディー	愛知県春日井市東野町5丁目21-14	0568-84-7505	ダンプ	岐阜	100	は	969
51	マルシバタイヤ㈲	愛知県豊田市保見町井ノ向26	0565-48-3321	ダンプ	豊田	130	せ	55
52	マルシバタイヤ㈲	愛知県豊田市保見町井ノ向26	0565-48-3321	ダンプ	豊田	100	と	88
53	マルシバタイヤ㈲	愛知県豊田市保見町井ノ向26	0565-48-3321	ダンプ	豊田	100	は	275
54	マルシバタイヤ㈲	愛知県豊田市保見町井ノ向26	0565-48-3321	ダンプ	豊田	100	と	88
55	マルシバタイヤ㈲	愛知県豊田市保見町井ノ向26	0565-48-3321	ダンプ	三河	100	は	1210
56	マルシバタイヤ㈲	愛知県豊田市保見町井ノ向26	0565-48-3321	ダンプ	三河	11	せ	6786
57	マルシバタイヤ㈲	愛知県豊田市保見町井ノ向26	0565-48-3321	ダンプ	豊田	130	せ	55
58	マルシバタイヤ㈲	愛知県豊田市保見町井ノ向26	0565-48-3321	ダンプ	三河	130	た	55
59	㈲オートパーツキンザキ	愛知県名古屋南区寺崎町1-2	052-665-2280	ダンプ	名古屋	100	は	8278
60	尾張土木工業㈲	愛知県名古屋天白区一本松1丁目1101-1	052-805-3506	ダンプ	名古屋	100	は	6767
61	尾張土木工業㈲	愛知県名古屋天白区一本松1丁目1101-1	052-805-3506	ダンプ	名古屋	100	は	4740
62	尾張土木工業㈲	愛知県名古屋天白区一本松1丁目1101-1	052-805-3506	ダンプ	名古屋	100	は	6787
63	尾張土木工業㈲	愛知県名古屋天白区一本松1丁目1101-1	052-805-3506	ダンプ	名古屋	100	は	2809
64	尾張土木工業㈲	愛知県名古屋天白区一本松1丁目1101-1	052-805-3506	ダンプ	浜松	100	は	2094
65	尾張土木工業㈲	愛知県名古屋天白区一本松1丁目1101-1	052-805-3506	ダンプ	浜松	100	は	1711
66	尾張土木工業㈲	愛知県名古屋天白区一本松1丁目1101-1	052-805-3506	ダンプ	浜松	100	は	2093
67	尾張土木工業㈲	愛知県名古屋天白区一本松1丁目1101-1	052-805-3506	ダンプ	浜松	100	は	1710
68	尾張土木工業㈲	愛知県名古屋天白区一本松1丁目1101-1	052-805-3506	ダンプ	浜松	100	は	1623
69	尾張土木工業㈲	愛知県名古屋天白区一本松1丁目1101-1	052-805-3506	ダンプ	浜松	100	は	1825
70	㈲真香興業	愛知県海部郡蟹江町源氏1丁目69	0567-96-1871	ダンプ	名古屋	107	え	1
71	㈲真香興業	愛知県海部郡蟹江町源氏1丁目69	0567-96-1871	ダンプ	名古屋	130	い	117
72	㈲真香興業	愛知県海部郡蟹江町源氏1丁目69	0567-96-1871	ダンプ	名古屋	130	あ	118
73	㈲真香興業	愛知県海部郡蟹江町源氏1丁目69	0567-96-1871	ダンプ	名古屋	130	う	1112
74	㈲真香興業	愛知県海部郡蟹江町源氏1丁目69	0567-96-1871	ダンプ	名古屋	102	か	777
75	㈲真香興業	愛知県海部郡蟹江町源氏1丁目69	0567-96-1871	ダンプ	名古屋	101	こ	555
76	㈲真香興業	愛知県海部郡蟹江町源氏1丁目69	0567-96-1871	ダンプ	名古屋	133	か	11

<運搬車両一覧> ②

積替・保管施設：愛知海運株式会社 八号地現業所



処理施設：株式会社東立テクノクラシー 本社事業所

	使用者の名称等	使用者の住所	連絡先	車体の形状	自動車登録番号			
77	(有)真香興業	愛知県海部郡蟹江町源氏1丁目69	0567-96-1871	ダンプ	名古屋	101	か	111
78	(有)真香興業	愛知県海部郡蟹江町源氏1丁目69	0567-96-1871	ダンプ	名古屋	100	ひ	14
79	(有)丸賢鉱業	三重県桑名郡木曾岬町白鷺628-87	0567-68-3204	ダンプ	三重	130	あ	225
80	(有)丸賢鉱業	三重県桑名郡木曾岬町白鷺628-87	0567-68-3204	ダンプ	三重	130	か	117
81	(有)丸賢鉱業	三重県桑名郡木曾岬町白鷺628-87	0567-68-3204	ダンプ	三重	130	け	55
82	(有)丸賢鉱業	三重県桑名郡木曾岬町白鷺628-87	0567-68-3204	ダンプ	三重	130	い	45
83	(有)丸賢鉱業	三重県桑名郡木曾岬町白鷺628-87	0567-68-3204	ダンプ	三重	102	あ	8
84	(有)丸賢鉱業	三重県桑名郡木曾岬町白鷺628-87	0567-68-3204	ダンプ	三重	101	い	7
85	(有)丸賢鉱業	三重県桑名郡木曾岬町白鷺628-87	0567-68-3204	ダンプ	三重	132	い	6
86	(有)丸賢鉱業	三重県桑名郡木曾岬町白鷺628-87	0567-68-3204	ダンプ	三重	101	え	2
87	(有)丸賢鉱業	三重県桑名郡木曾岬町白鷺628-87	0567-68-3204	ダンプ	三重	102	を	1
88	(株)トータルシステム	長野県松本市大字和田4709番地	0263-40-0366	ダンプ	松本	100	は	1481
89	(株)トータルシステム	長野県松本市大字和田4709番地	0263-40-0366	ダンプ	松本	100	は	1106
90	(株)トータルシステム	長野県松本市大字和田4709番地	0263-40-0366	ダンプ	松本	100	は	535
91	(株)トータルシステム	長野県松本市大字和田4709番地	0263-40-0366	ダンプ	松本	100	は	903
92	(株)トータルシステム	長野県松本市大字和田4709番地	0263-40-0366	ダンプ	松本	100	は	1135
93	(株)トータルシステム	長野県松本市大字和田4709番地	0263-40-0366	ダンプ	松本	100	は	1867
94	(株)トータルシステム	長野県松本市大字和田4709番地	0263-40-0366	ダンプ	松本	100	は	1046
95	(株)トータルシステム	長野県松本市大字和田4709番地	0263-40-0366	ダンプ	松本	100	は	619
96	(株)トータルシステム	長野県松本市大字和田4709番地	0263-40-0366	ダンプ	松本	100	は	2046
97	(株)トータルシステム	長野県松本市大字和田4709番地	0263-40-0366	ダンプ	松本	100	は	2112
98	(株)トータルシステム	長野県松本市大字和田4709番地	0263-40-0366	ダンプ	松本	100	は	1669
99	(株)トータルシステム	長野県松本市大字和田4709番地	0263-40-0366	ダンプ	松本	100	は	2045
100	(株)トータルシステム	長野県松本市大字和田4709番地	0263-40-0366	ダンプ	松本	100	は	2081
101	(株)トータルシステム	長野県松本市大字和田4709番地	0263-40-0366	ダンプ	松本	100	は	2082
<運搬車両一覧> ②

積替・保管施設：愛知海運株式会社 八号地現業所



処理施設：株式会社東立テクノクラシー 本社事業所

	使用者の名称等	使用者の住所	連絡先	車体の形状	自動車登録番号			
115	(株)横井建材	愛知県春日井市八田町7丁目12-32	0568-85-5351	ダンプ	尾張小牧	130	と	30
116	(有)明建興業	愛知県小牧市桃ヶ丘3丁目68-1	0561-42-0129	ダンプ	尾張小牧	100	は	2893
117	(株)徳心	愛知県名古屋市長区大高町字定納山14-233	052-693-5219	ダンプ	名古屋	100	は	9405
118	(株)徳心	愛知県名古屋市長区大高町字定納山14-233	052-693-5219	ダンプ	名古屋	100	ひ	116
119	(株)徳心	愛知県名古屋市長区大高町字定納山14-233	052-693-5219	ダンプ	名古屋	100	ひ	118
120	(株)徳心	愛知県名古屋市長区大高町字定納山14-233	052-693-5219	ダンプ	名古屋	100	ひ	115
121	(株)徳心	愛知県名古屋市長区大高町字定納山14-233	052-693-5219	ダンプ	名古屋	100	ひ	114
122	(有)東海技建	愛知県海部郡飛島村飛島新田字竹之郷ハニノ割165-1	0567-56-2221	ダンプ	三重	100	は	4297
123	(有)東海技建	愛知県海部郡飛島村飛島新田字竹之郷ハニノ割165-1	0567-56-2221	ダンプ	名古屋	100	き	8482
124	C・W・T東海(株)	愛知県海部郡飛島村松之郷1丁目45	0567-56-7377	ダンプ	名古屋	100	は	8979
125	C・W・T東海(株)	愛知県海部郡飛島村松之郷1丁目45	0567-56-7377	ダンプ	名古屋	100	は	8771
126	C・W・T東海(株)	愛知県海部郡飛島村松之郷1丁目45	0567-56-7377	ダンプ	名古屋	101	か	3141
127	C・W・T東海(株)	愛知県海部郡飛島村松之郷1丁目45	0567-56-7377	ダンプ	名古屋	101	か	3143
128	C・W・T東海(株)	愛知県海部郡飛島村松之郷1丁目45	0567-56-7377	ダンプ	名古屋	101	か	3168
129	ダイキ建設(株)	愛知県名古屋市中川区吉津2丁目2704	052-414-6800	ダンプ	名古屋	130	え	2112
130	ダイキ建設(株)	愛知県名古屋市中川区吉津2丁目2704	052-414-6800	ダンプ	名古屋	130	え	800
131	ダイキ建設(株)	愛知県名古屋市中川区吉津2丁目2704	052-414-6800	ダンプ	名古屋	130	け	808
132	ダイキ建設(株)	愛知県名古屋市中川区吉津2丁目2704	052-414-6800	ダンプ	名古屋	103	い	888
133	ダイキ建設(株)	愛知県名古屋市中川区吉津2丁目2704	052-414-6800	ダンプ	名古屋	100	ひ	722
134	ダイキ建設(株)	愛知県名古屋市中川区吉津2丁目2704	052-414-6800	ダンプ	名古屋	830	え	33
135	ダイキ建設(株)	愛知県名古屋市中川区吉津2丁目2704	052-414-6800	ダンプ	名古屋	101	い	333
136	ダイキ建設(株)	愛知県名古屋市中川区吉津2丁目2711	052-414-6800	ダンプ	名古屋	101	い	3333
137	ダイキ建設(株)	愛知県名古屋市中川区吉津2丁目2712	052-414-6800	ダンプ	名古屋	101	い	8000
138	ダイキ建設(株)	愛知県名古屋市中川区吉津2丁目2713	052-414-6800	ダンプ	名古屋	130	き	8008
139	ダイキ建設(株)	愛知県名古屋市中川区吉津2丁目2714	052-414-6800	ダンプ	名古屋	100	は	9073
140	ダイキ建設(株)	愛知県名古屋市中川区吉津2丁目2714	052-414-6800	ダンプ	名古屋	101	か	1719
141	ダイキ建設(株)	愛知県名古屋市中川区吉津2丁目2714	052-414-6800	ダンプ	名古屋	100	ひ	2000
142	ダイキ建設(株)	愛知県名古屋市中川区吉津2丁目2714	052-414-6800	ダンプ	名古屋	100	み	3000
143				ダンプ				
144				ダンプ				
145				ダンプ				
146				ダンプ				
147				ダンプ				
148				ダンプ				
149				ダンプ				
150				ダンプ				
151				ダンプ				
152				ダンプ				

<運搬車両一覧> ②




積替・保管施設：愛知海運株式会社 八号地現業所

↓

処理施設：株式会社東立テクノクラシー 本社事業所

	使用者の名称等	使用者の住所	連絡先	車体の形状	自動車登録番号
153				ダンプ	
154				ダンプ	
155				ダンプ	
156				ダンプ	
157				ダンプ	
158				ダンプ	
159				ダンプ	
160				ダンプ	

※上記内容は、車検証より転記したものである

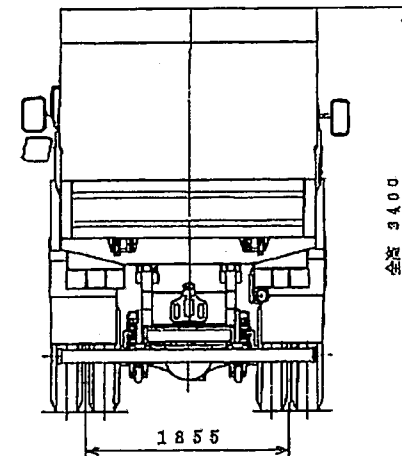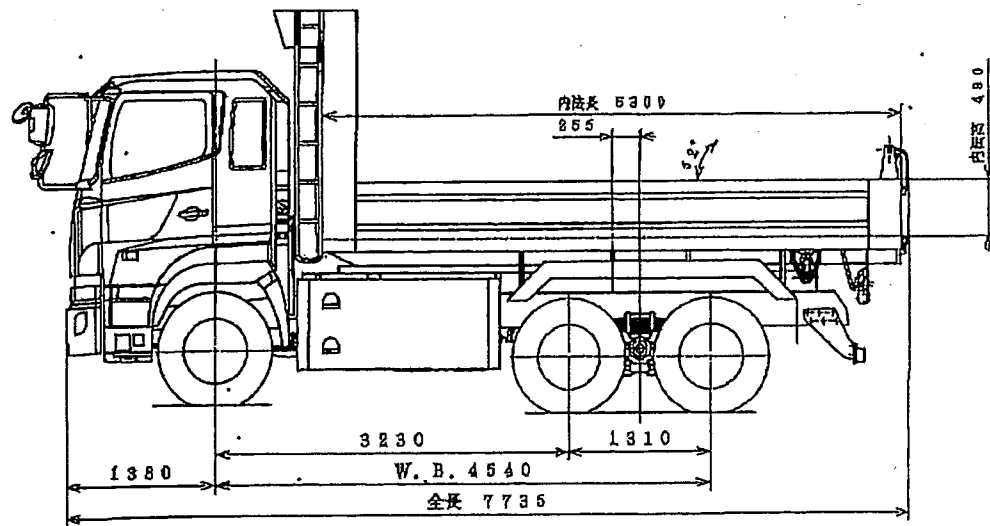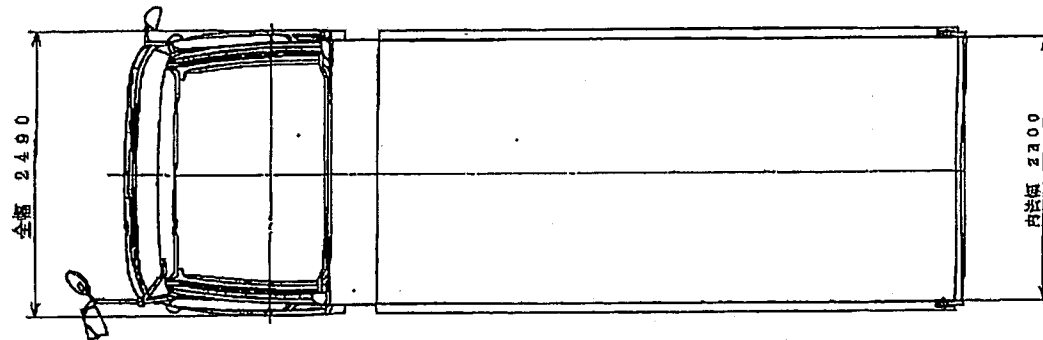

諸君設計時改良のため本仕様を一部変更する場合があります。

APPROVED	SCALE	UPPER	DRAWING NAME
		F09D1297	
	1/40	REVISION	リヤダンプトラック概略三面図
		PS (AKX) (A)	
CHECK	DRAWN BY (NAME)	DWG. No.	
	DR 11-038A	F09D1297	
		DATE	EXPLANATION No.

ShinMaywa Industries, Ltd.

<運搬船舶一覧> ②

積替・保管施設：口興サービス株式会社 川崎事業所

↓

積替・保管施設：愛知海運株式会社 八号地現業所

	船名	船舶番号	使用者の氏名又は名称	使用者の住所	連絡先	飛散等を防止する構造
1	こちょう丸	134401	愛知海運株式会社	愛知県名古屋港区名港2-9-31	052-512-3125	直積み+ハッチによる密閉
2	第六十八仲光丸	140135	愛知海運株式会社	愛知県名古屋港区名港2-9-31	052-512-3125	直積み+ハッチによる密閉
3	第七十八仲光丸	141258	愛知海運株式会社	愛知県名古屋港区名港2-9-31	052-512-3125	直積み+ハッチによる密閉
4	第一あかつき	129547	愛知海運株式会社	愛知県名古屋港区名港2-9-31	052-512-3125	直積み+ハッチによる密閉
5	第三十住吉丸	133078	愛知海運株式会社	愛知県名古屋港区名港2-9-31	052-512-3125	直積み+ハッチによる密閉
6	第六十八宝来丸	134182	愛知海運株式会社	愛知県名古屋港区名港2-9-31	052-512-3125	直積み+ハッチによる密閉
7	天春	133554	愛知海運株式会社	愛知県名古屋港区名港2-9-31	052-512-3125	直積み+ハッチによる密閉
8	第三十八芸予丸	132255	愛知海運株式会社	愛知県名古屋港区名港2-9-31	052-512-3125	直積み+ハッチによる密閉
9	進宝丸	135399	愛知海運株式会社	愛知県名古屋港区名港2-9-31	052-512-3125	直積み+ハッチによる密閉
10	神力丸	134473	愛知海運株式会社	愛知県名古屋港区名港2-9-31	052-512-3125	直積み+ハッチによる密閉
11	祥輝丸	134469	愛知海運株式会社	愛知県名古屋港区名港2-9-31	052-512-3125	直積み+ハッチによる密閉
12	第二十さだ丸	134207	愛知海運株式会社	愛知県名古屋港区名港2-9-31	052-512-3125	直積み+ハッチによる密閉
13	第三十六さだ丸	133208	愛知海運株式会社	愛知県名古屋港区名港2-9-31	052-512-3125	直積み+ハッチによる密閉
14	第三十八さだ丸	134458	愛知海運株式会社	愛知県名古屋港区名港2-9-31	052-512-3125	直積み+ハッチによる密閉
15	第十八新幸丸	134208	愛知海運株式会社	愛知県名古屋港区名港2-9-31	052-512-3125	直積み+ハッチによる密閉
16	第百十八鳳生丸	134426	愛知海運株式会社	愛知県名古屋港区名港2-9-31	052-512-3125	直積み+ハッチによる密閉
17	第百二十六鳳生丸	134428	愛知海運株式会社	愛知県名古屋港区名港2-9-31	052-512-3125	直積み+ハッチによる密閉
18	第百二十八鳳生丸	134431	愛知海運株式会社	愛知県名古屋港区名港2-9-31	052-512-3125	直積み+ハッチによる密閉
19	第百三十六鳳生丸	134432	愛知海運株式会社	愛知県名古屋港区名港2-9-31	052-512-3125	直積み+ハッチによる密閉
＜運搬船舶一覧＞ ②


積替・保管施設：日興サービス株式会社 川崎事業所

↓

積替・保管施設：愛知海運株式会社 八号地現業所

	船名	船舶番号	使用者の氏名又は名称	使用者の住所	連絡先	飛散等を防止する構造
32	興徳	141233	愛知海運株式会社	愛知県名古屋港区名港2-9-31	052-512-3125	直積み+ハッチによる密閉
33	三十七大盛丸	132326	愛知海運株式会社	愛知県名古屋港区名港2-9-31	052-512-3125	直積み+ハッチによる密閉
34	神峰	134624	愛知海運株式会社	愛知県名古屋港区名港2-9-31	052-512-3125	直積み+ハッチによる密閉
35	晴麗丸	134667	愛知海運株式会社	愛知県名古屋港区名港2-9-31	052-512-3125	直積み+ハッチによる密閉
36	早稲丸	137022	愛知海運株式会社	愛知県名古屋港区名港2-9-31	052-512-3125	直積み+ハッチによる密閉
37	大晴	141717	愛知海運株式会社	愛知県名古屋港区名港2-9-31	052-512-3125	直積み+ハッチによる密閉
38	第三英裕丸	131829	愛知海運株式会社	愛知県名古屋港区名港2-9-31	052-512-3125	直積み+ハッチによる密閉
39	第五英裕丸	141654	愛知海運株式会社	愛知県名古屋港区名港2-9-31	052-512-3125	直積み+ハッチによる密閉
40	第三福和丸	134599	愛知海運株式会社	愛知県名古屋港区名港2-9-31	052-512-3125	直積み+ハッチによる密閉
41	第三和晃丸	134564	愛知海運株式会社	愛知県名古屋港区名港2-9-31	052-512-3125	直積み+ハッチによる密閉
42	第四十五三社丸	134195	愛知海運株式会社	愛知県名古屋港区名港2-9-31	052-512-3125	直積み+ハッチによる密閉
43	第七運栄丸	132330	愛知海運株式会社	愛知県名古屋港区名港2-9-31	052-512-3125	直積み+ハッチによる密閉
44	第拾貳新栄丸	132312	愛知海運株式会社	愛知県名古屋港区名港2-9-31	052-512-3125	直積み+ハッチによる密閉
45	第拾八福昌丸	134395	愛知海運株式会社	愛知県名古屋港区名港2-9-31	052-512-3125	直積み+ハッチによる密閉
46	第十二栄寿丸	134361	愛知海運株式会社	愛知県名古屋港区名港2-9-31	052-512-3125	直積み+ハッチによる密閉
47	第二十五豊玉丸	134650	愛知海運株式会社	愛知県名古屋港区名港2-9-31	052-512-3125	直積み+ハッチによる密閉
48	第八勘成丸	134388	愛知海運株式会社	愛知県名古屋港区名港2-9-31	052-512-3125	直積み+ハッチによる密閉
49	第八幸徳丸	134190	愛知海運株式会社	愛知県名古屋港区名港2-9-31	052-512-3125	直積み+ハッチによる密閉
50	第八香洋丸	133639	愛知海運株式会社	愛知県名古屋港区名港2-9-31	052-512-3125	直積み+ハッチによる密閉
51	第八和丸	131738	愛知海運株式会社	愛知県名古屋港区名港2-9-31	052-512-3125	直積み+ハッチによる密閉
52	博勇丸	141478	愛知海運株式会社	愛知県名古屋港区名港2-9-31	052-512-3125	直積み+ハッチによる密閉
53	富士福丸	134448	愛知海運株式会社	愛知県名古屋港区名港2-9-31	052-512-3125	直積み+ハッチによる密閉
54	福興丸	136392	愛知海運株式会社	愛知県名古屋港区名港2-9-31	052-512-3125	直積み+ハッチによる密閉
55	力栄	134809	愛知海運株式会社	愛知県名古屋港区名港2-9-31	052-512-3125	直積み+ハッチによる密閉
56	第八丸喜丸	135660	愛知海運株式会社	愛知県名古屋港区名港2-9-31	052-512-3125	直積み+ハッチによる密閉
57	第二厚栄丸	135706	愛知海運株式会社	愛知県名古屋港区名港2-9-31	052-512-3125	直積み+ハッチによる密閉
58	第八新栄丸	130838	愛知海運株式会社	愛知県名古屋港区名港2-9-31	052-512-3125	直積み+ハッチによる密閉
59	第十五豊栄丸	137023	愛知海運株式会社	愛知県名古屋港区名港2-9-31	052-512-3125	直積み+ハッチによる密閉
60	第一百六鳳生丸	134369	愛知海運株式会社	愛知県名古屋港区名港2-9-31	052-512-3125	直積み+ハッチによる密閉
61	第一百七十八鳳生丸	141677	愛知海運株式会社	愛知県名古屋港区名港2-9-31	052-512-3125	直積み+ハッチによる密閉

GENERAL ARRANGEMENT

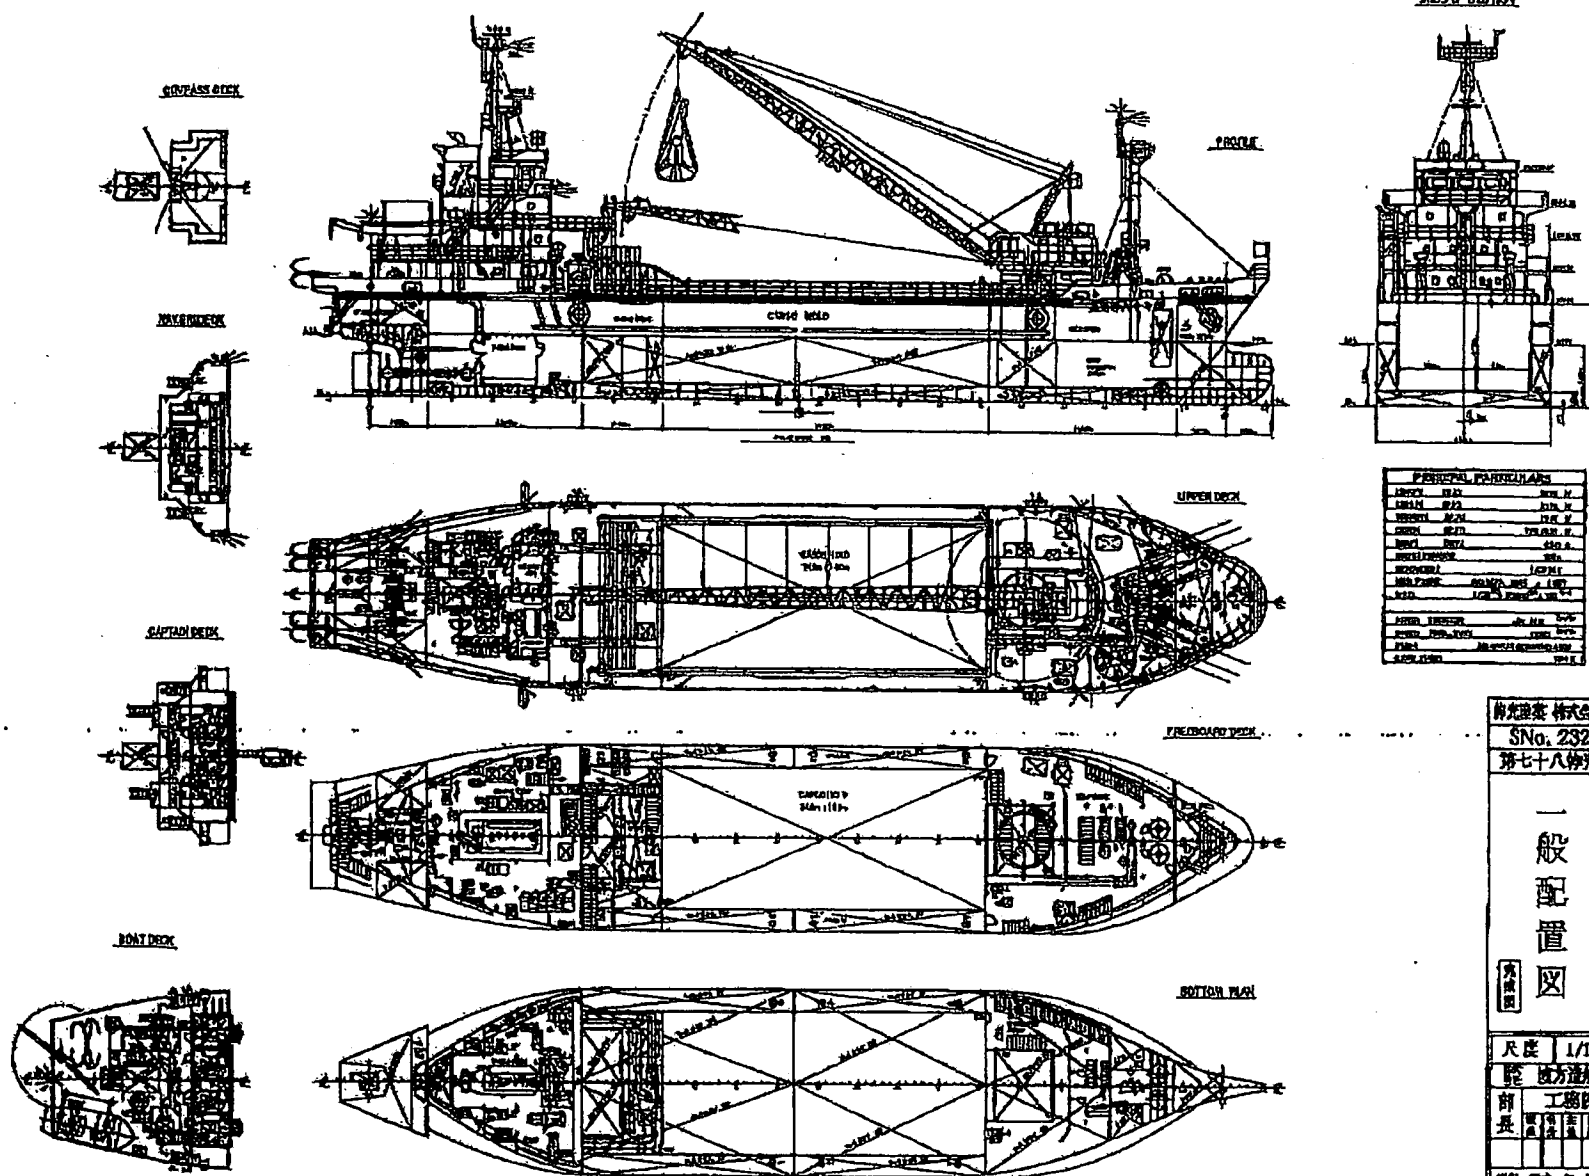


船政設計 株式会社

Sho. 232


尺度 1/150

監 技方造船所

前 工務課

長 技方造船所


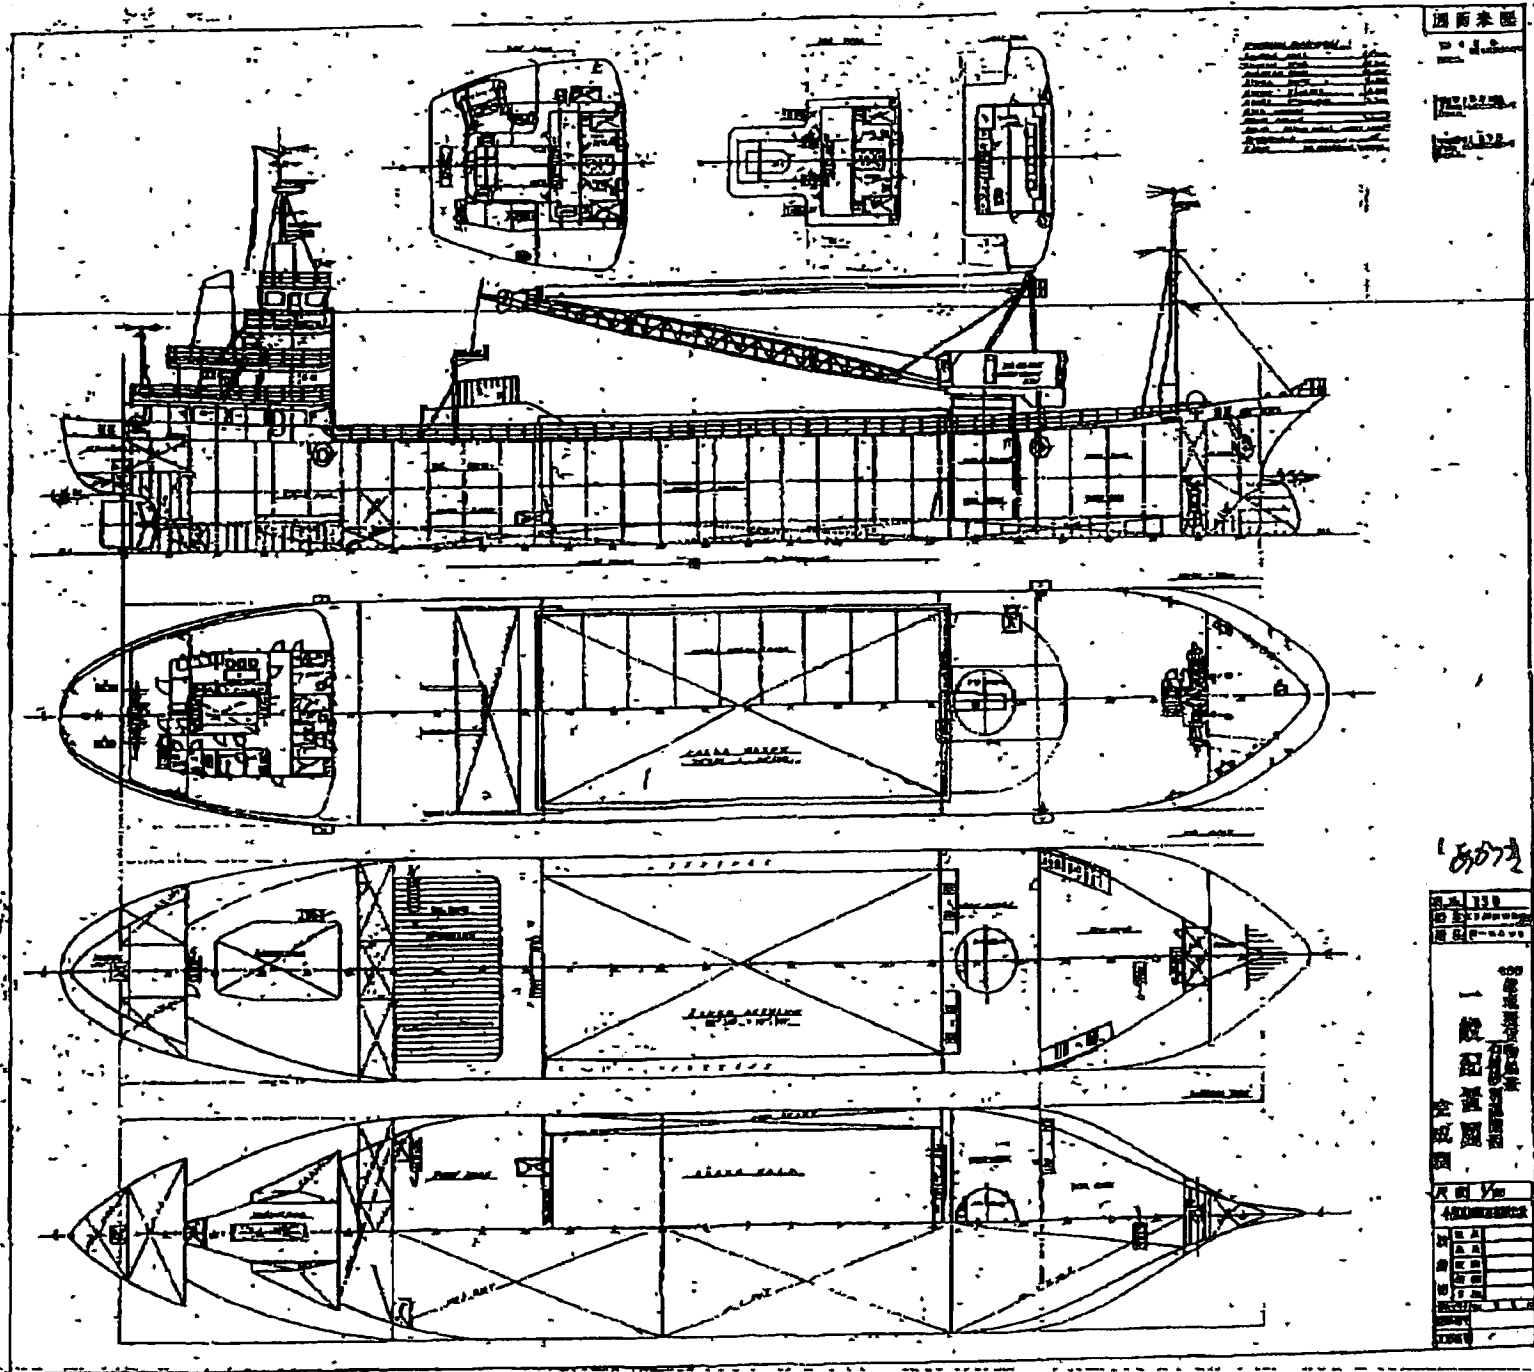
圖面本圖

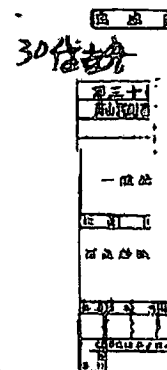

PLAN

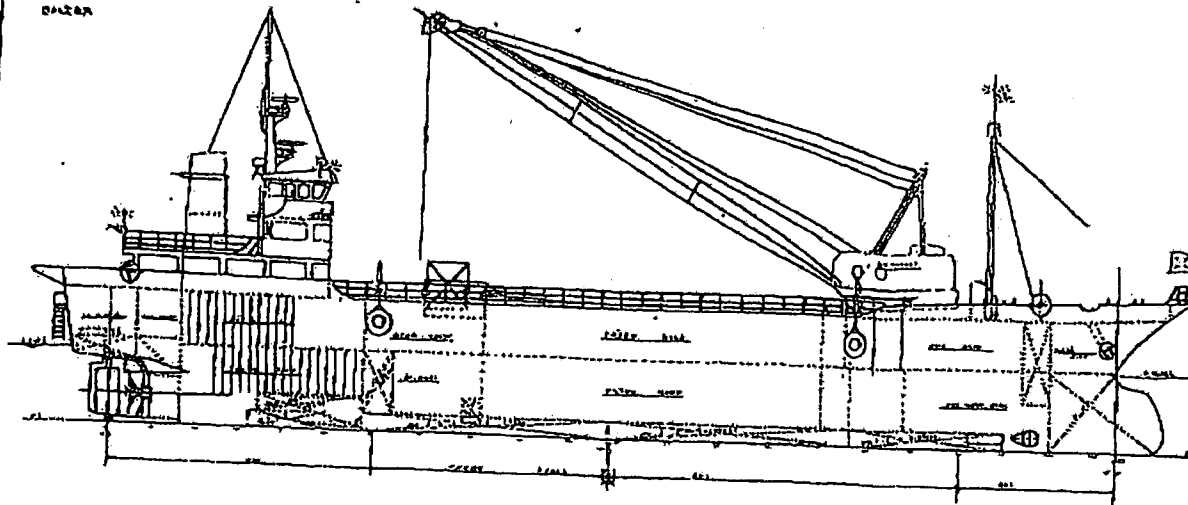



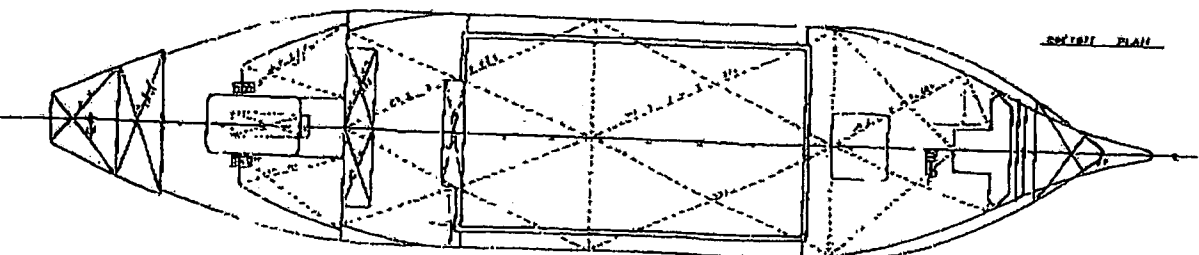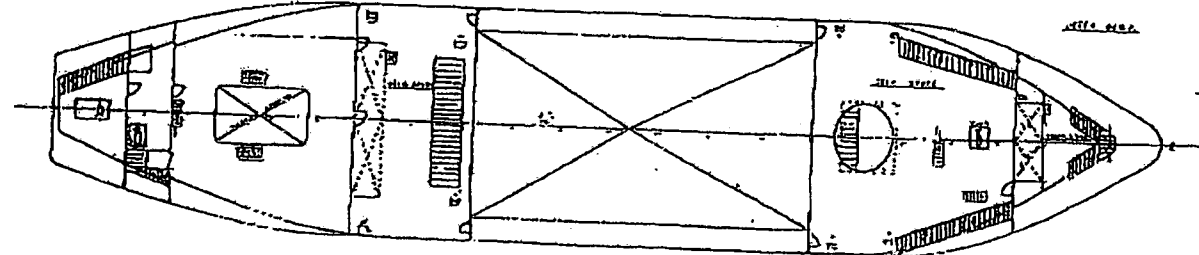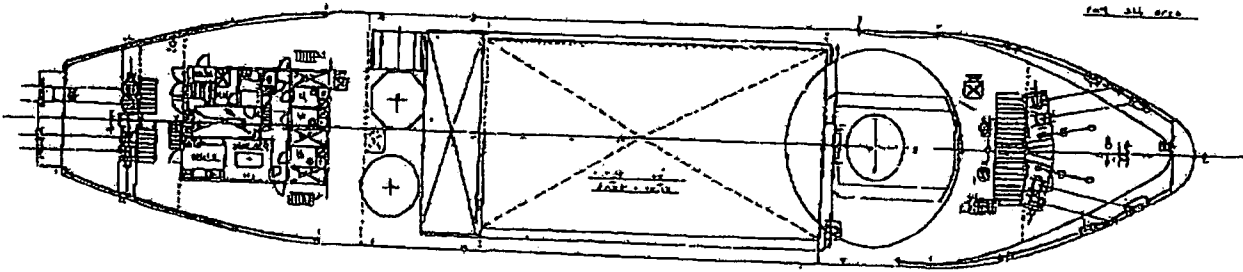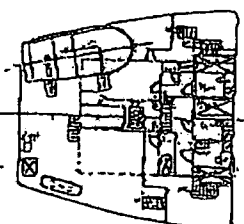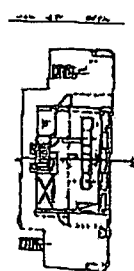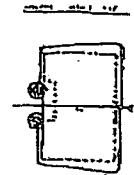


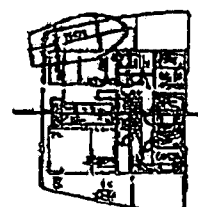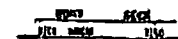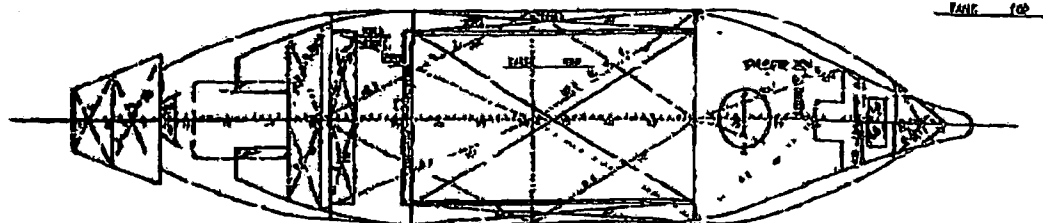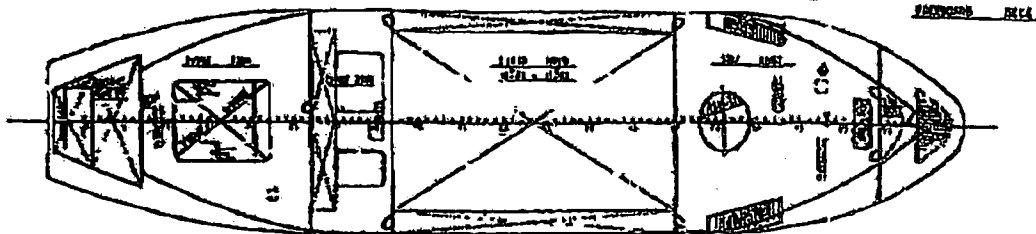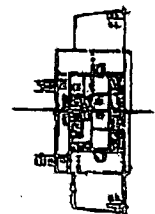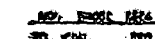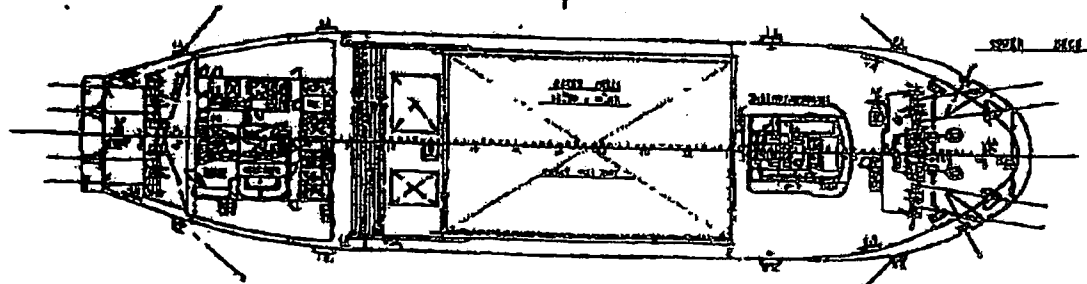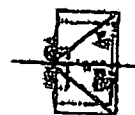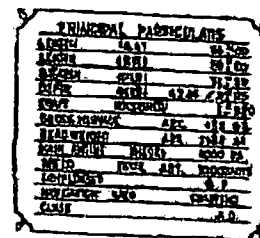[illegible]

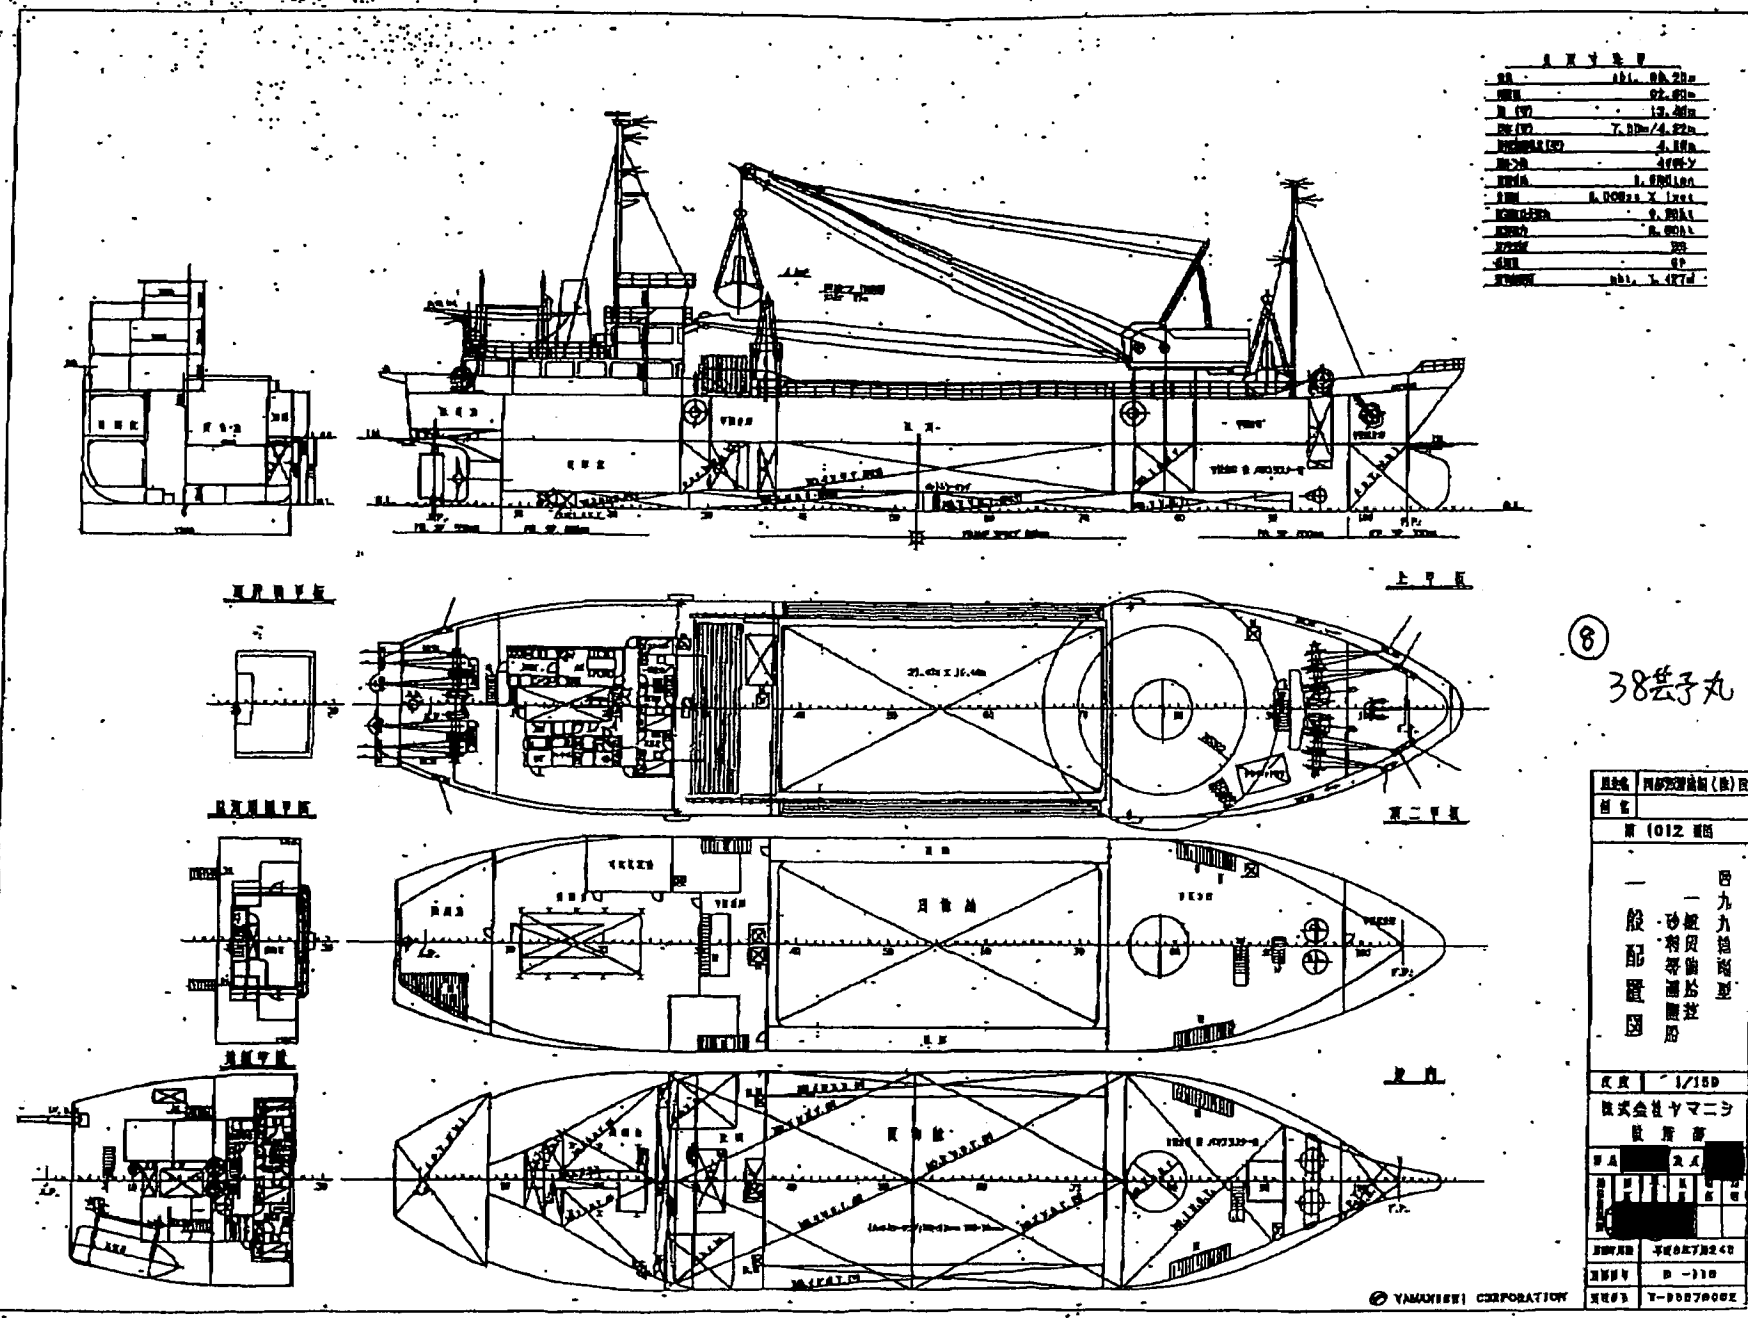

主要寸法	


⑧
38号子丸

船名	四郎丸 (仮)
船種	貨物船
船級	1012 級
一級配置図	四九丸船型 一般貨物船 砂利等運搬船
尺度	1/100
設計会社	ヤマニシ
設計者	
設計者	YAMAYISHI CORPORATION
設計者	Y-10070002


24. DIMENSIONS


LENGTH (O.A.)	58.00 M
LENGTH (P.P.)	52.00 M
BREADTH (MID.)	12.00 M
DEPTH (O.A.)	2.50/4.00 M
DRAFT (AVERAGE)	4.50 M
GROSS TONNAGE	371 T
NET TONNAGE	284 T
MAIN ENGINE	1000 PS X 1 SET
STEER (SHOULDER)	8.5 FT
COMPLEMENT	12
NAV. AREA	COASTING SERVICE
CLASS	J.G.

進宝海運(有)限			
SHIP NO.	SNO-515	SHIP NAME	進宝丸
CONSTRUCTED AT	G/1151 神戸市兵庫区新港4丁目1番地		
CONSTRUCTED BY	一般配置局		
SHIP NO.	9/100	SHIP NO.	46 A. S.
K. K. Ouchi Zosengho			

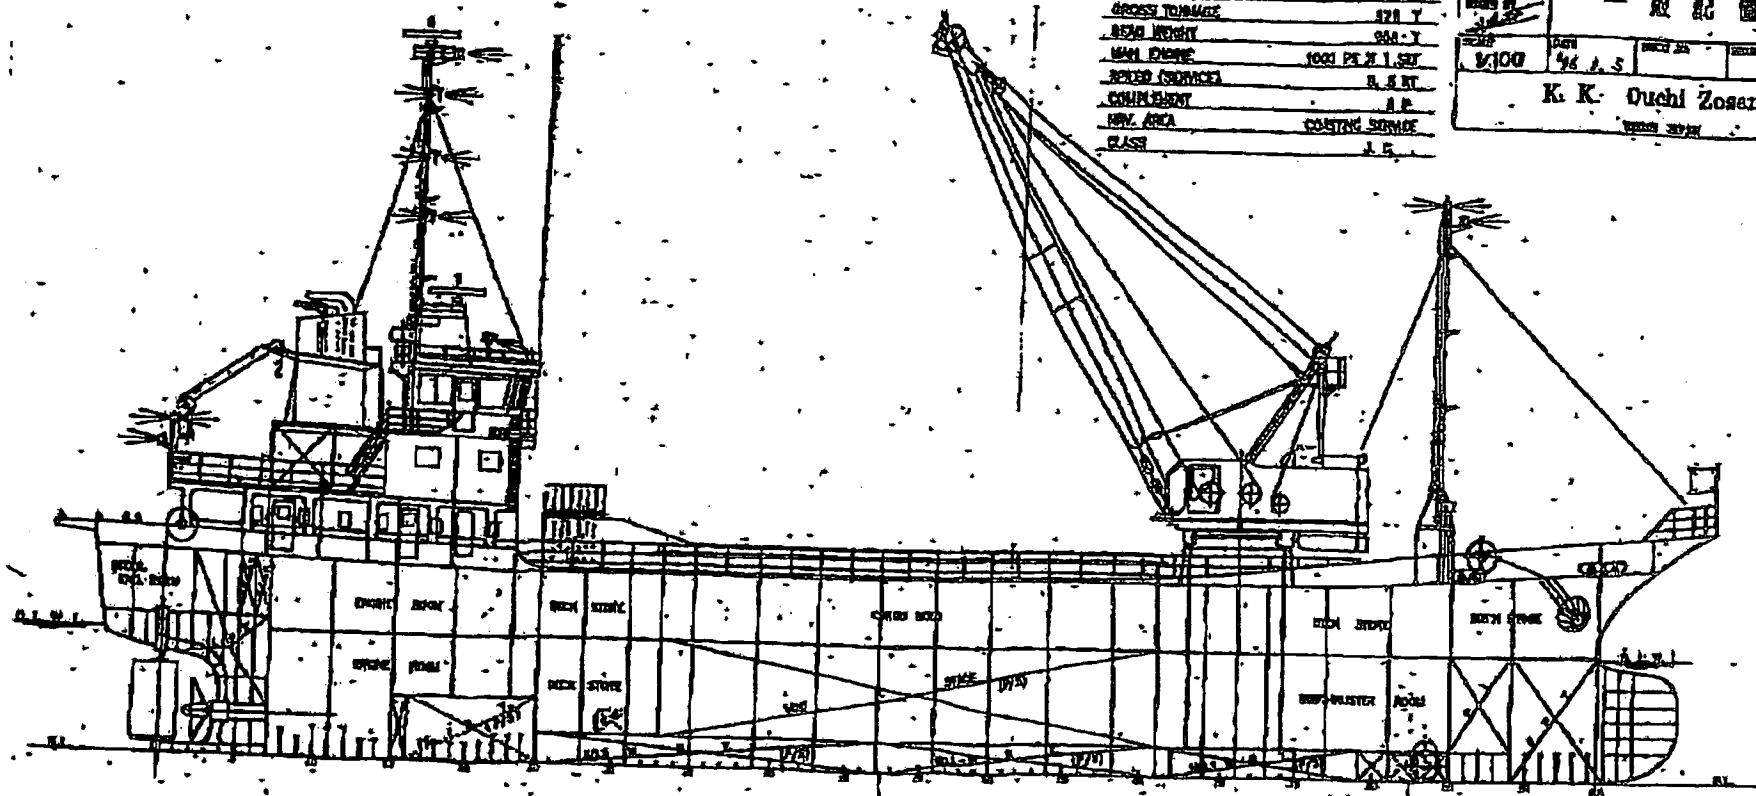








UPPER DECK PLAN

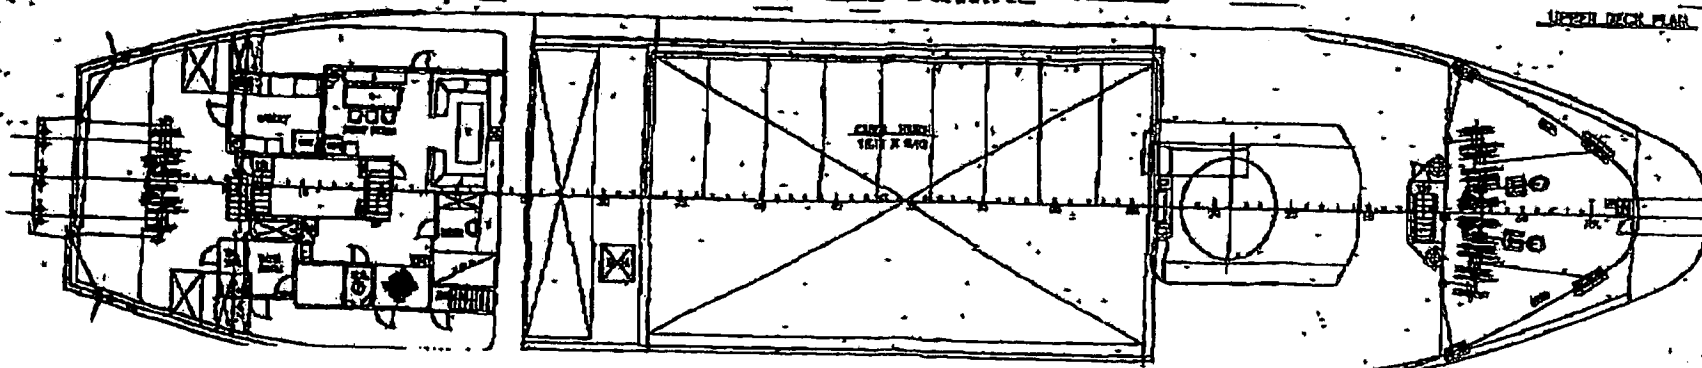

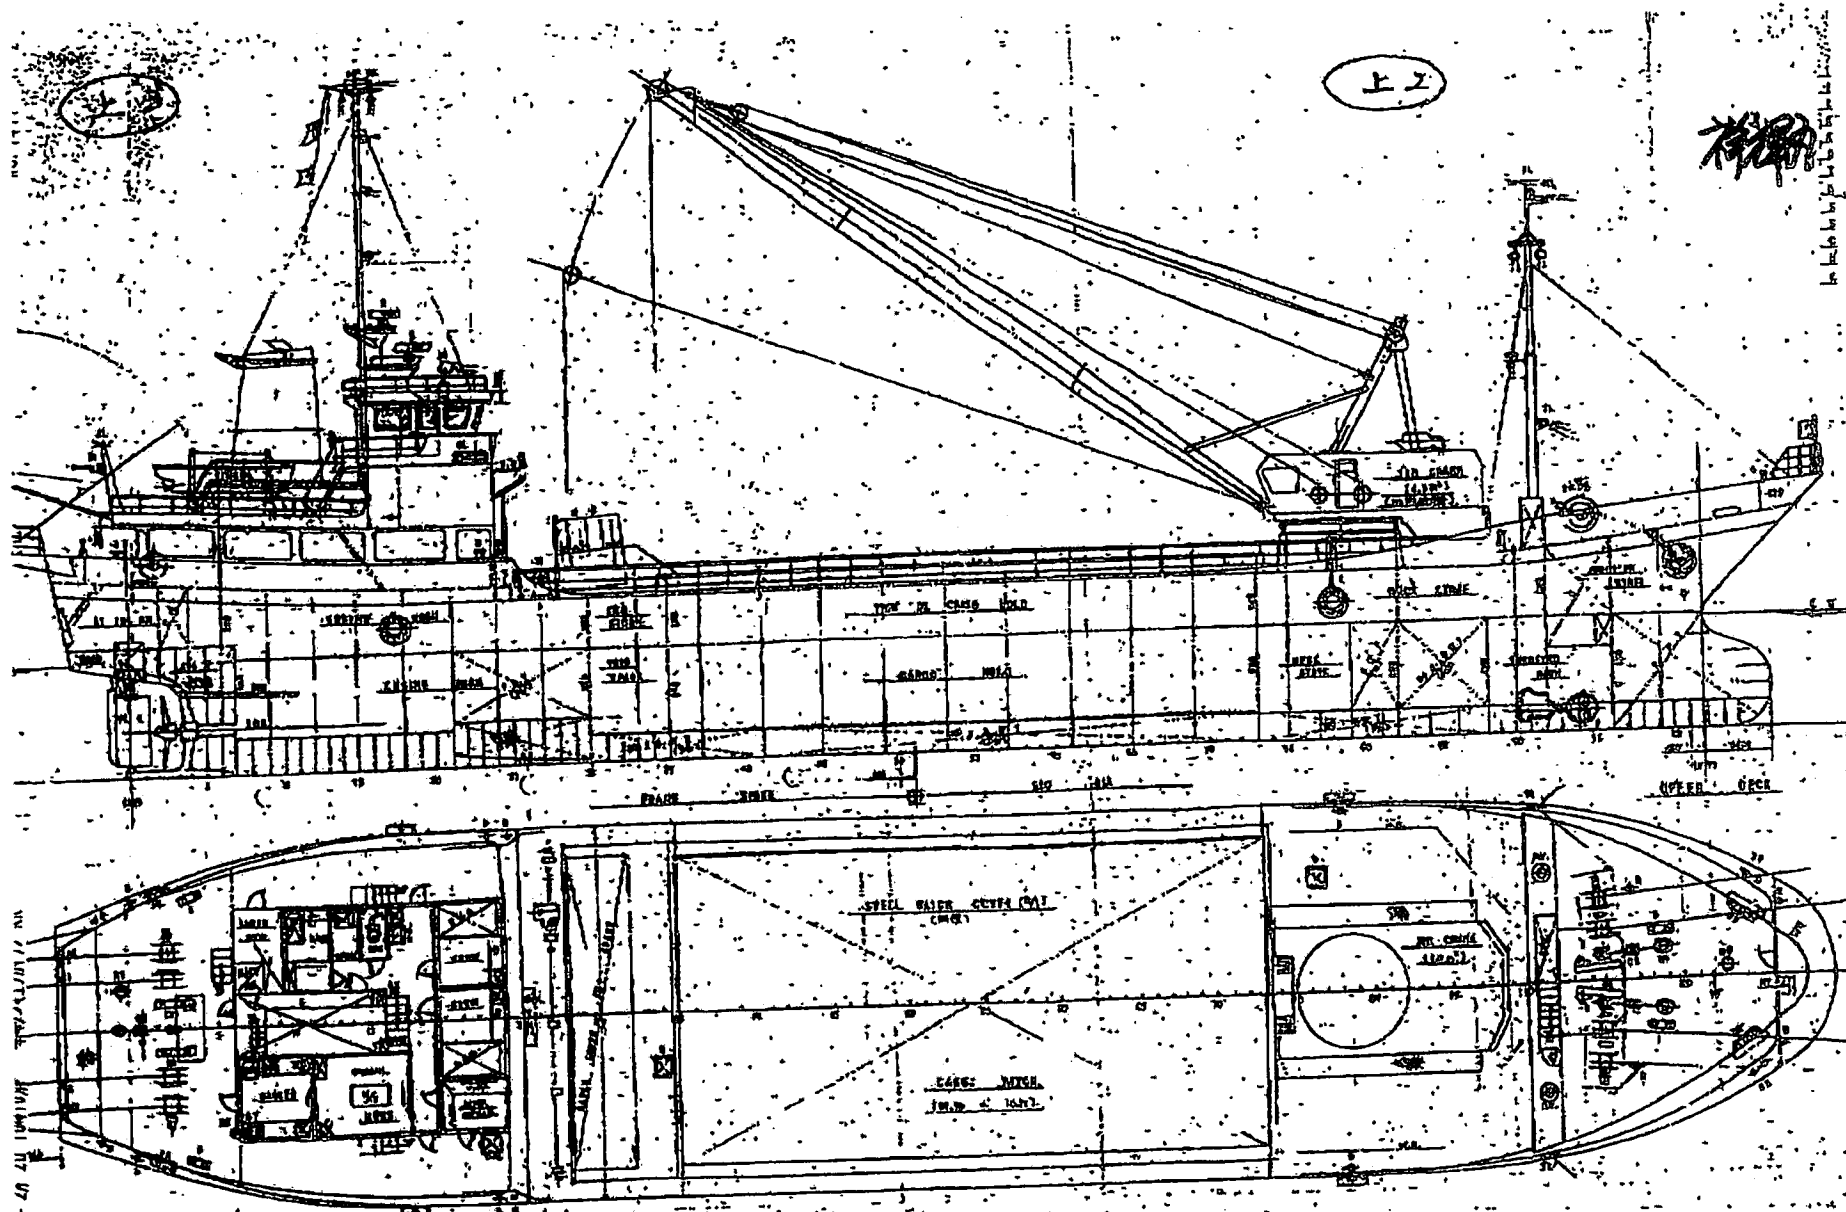

11/11/77 47-471A7

PRINCIPAL PARTICULARS

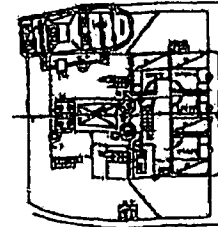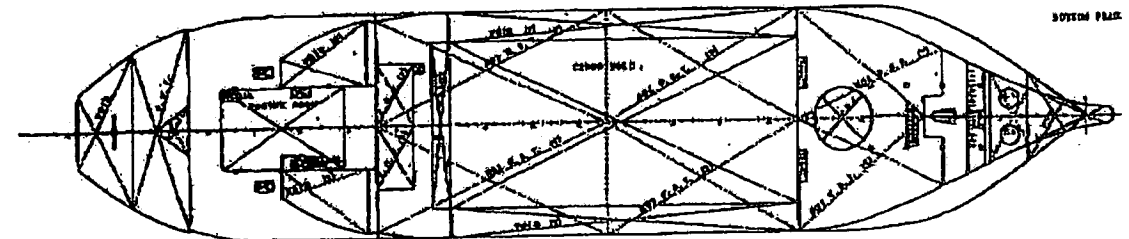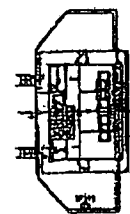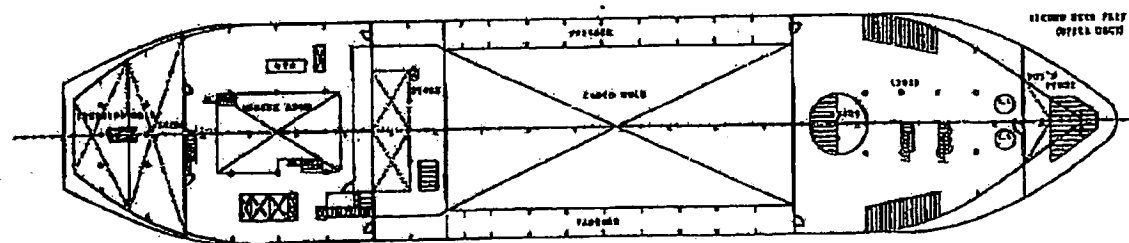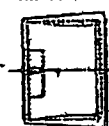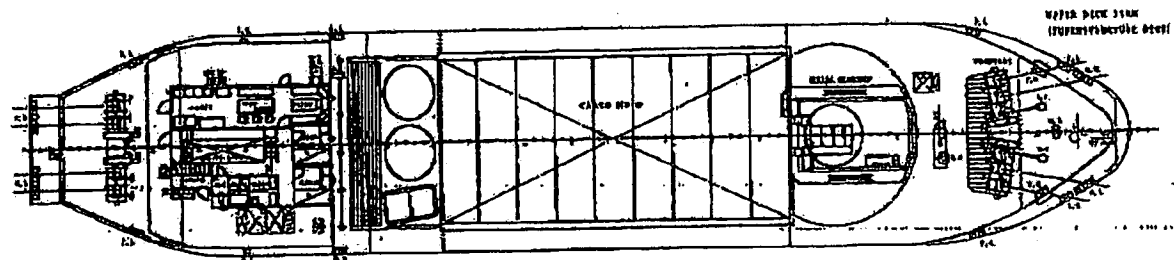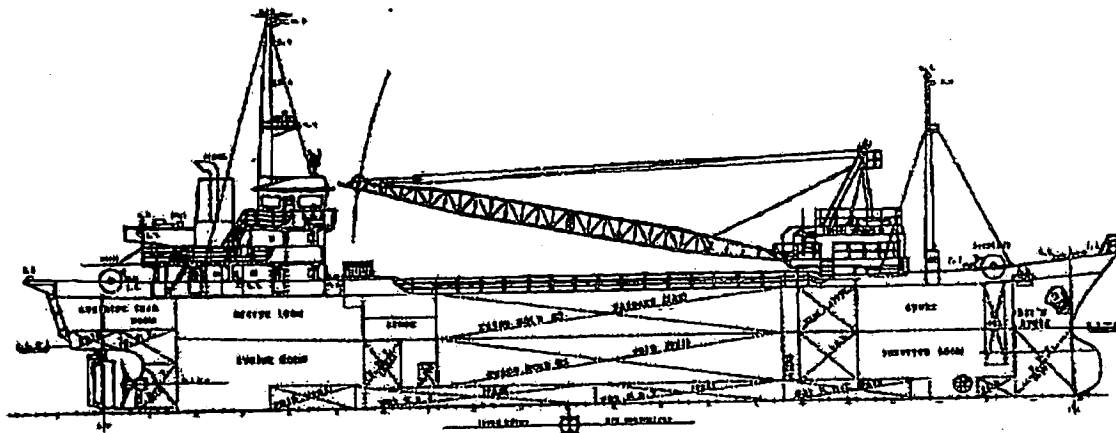[illegible]

船名	第二十号丸
船主名	田島西蔵氏(船主)
S-NO	517

般配置図

砂利運搬船

第 11/300










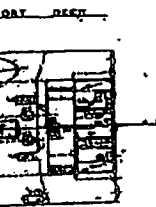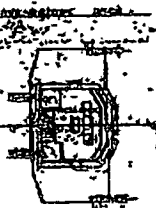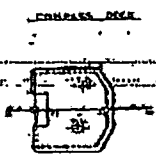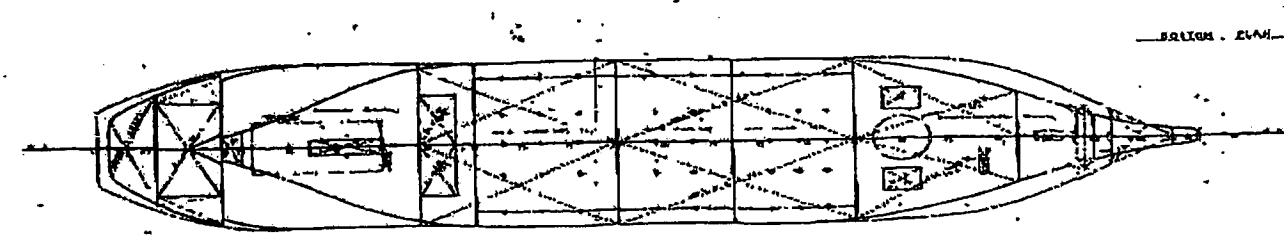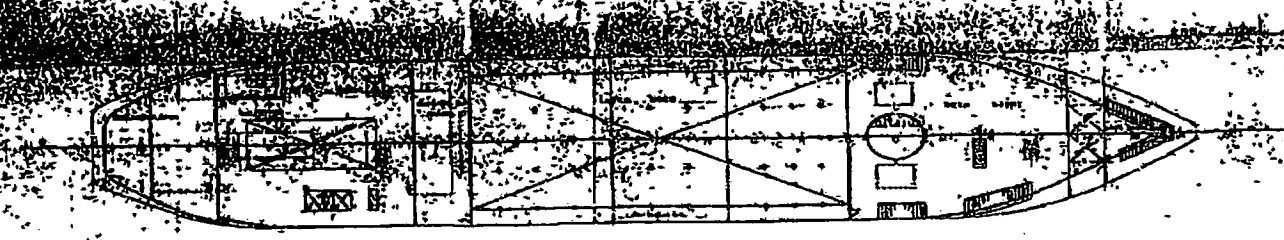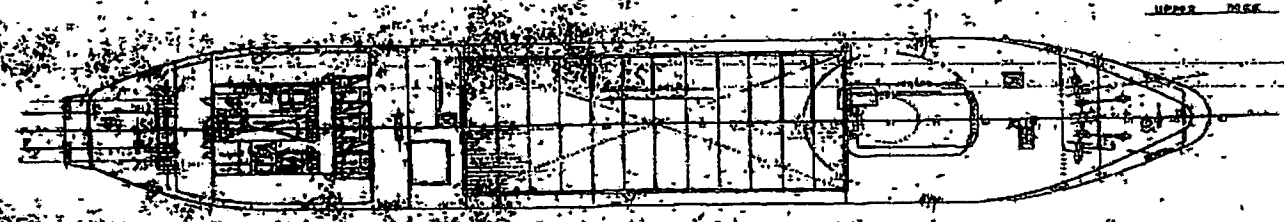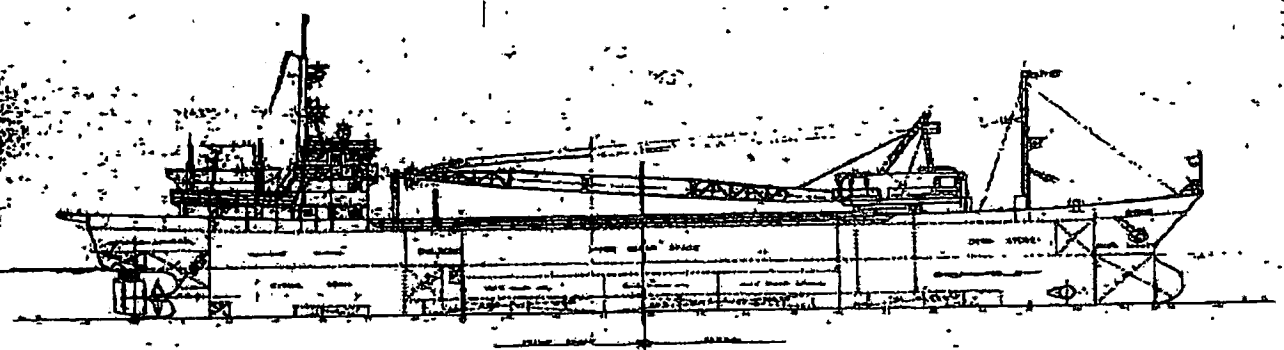

362108









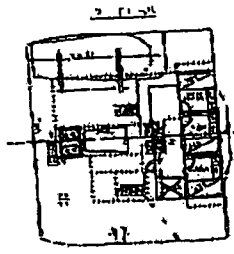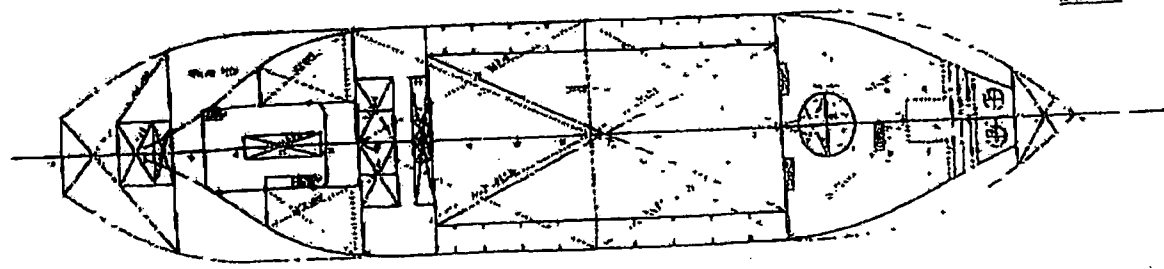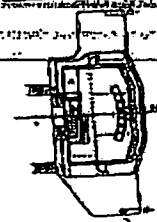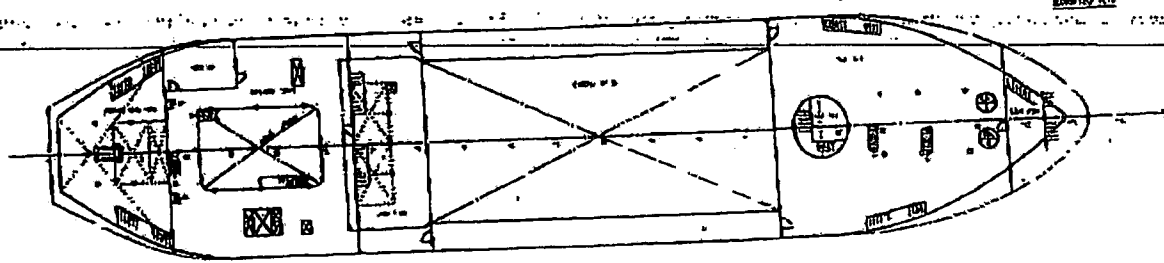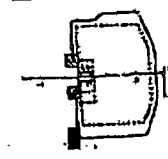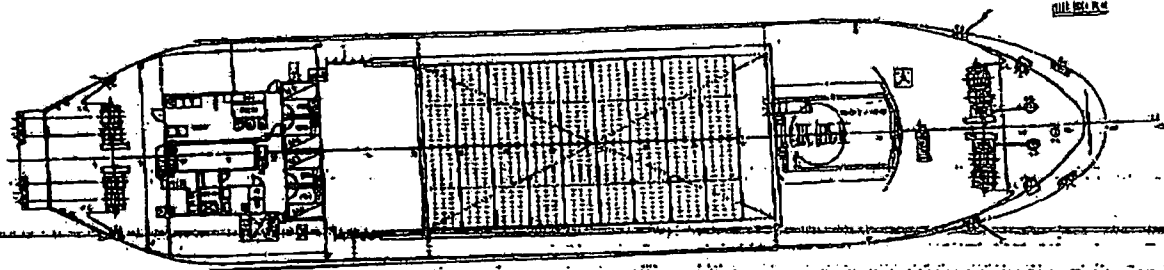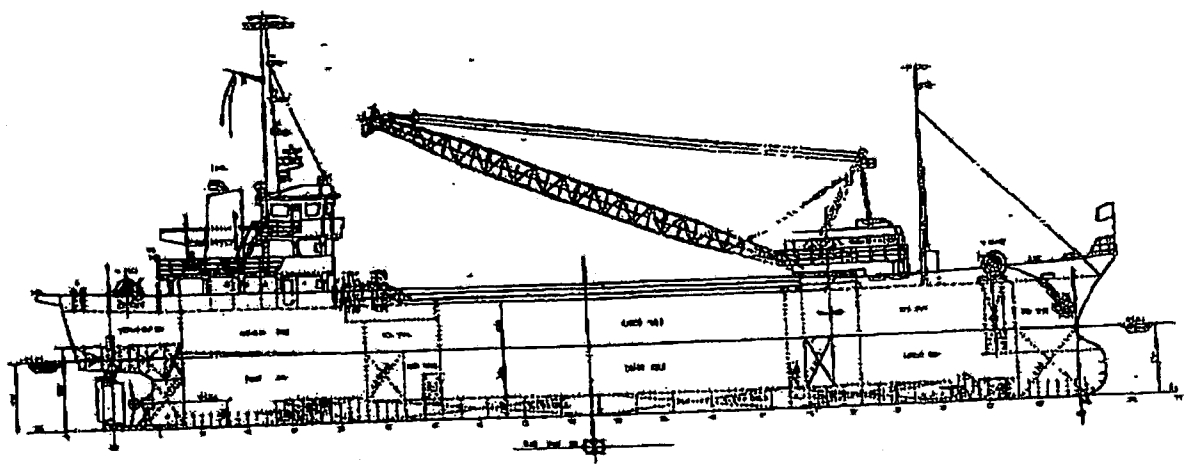[illegible]

3824b










[illegible]

↑ハッチ船

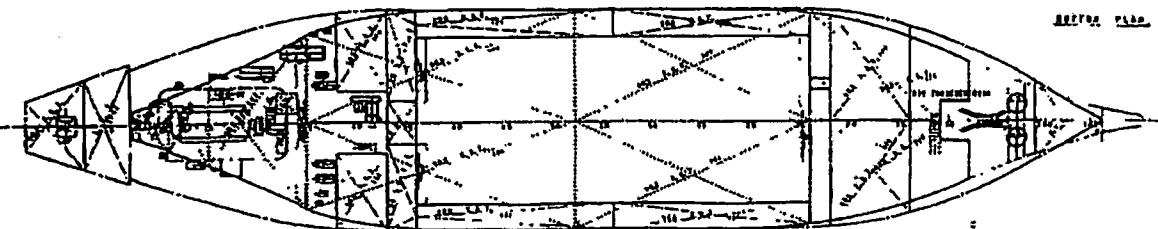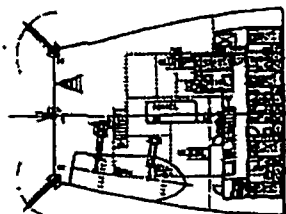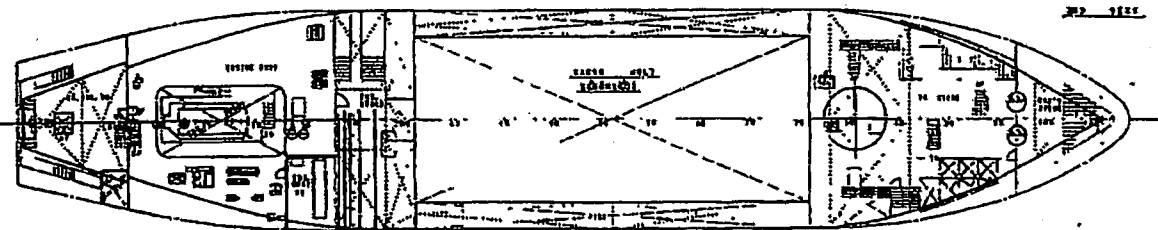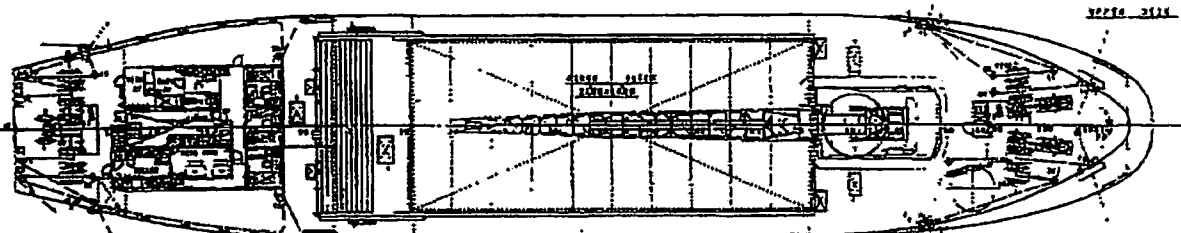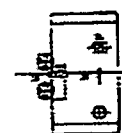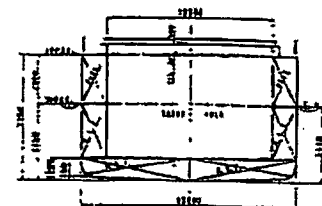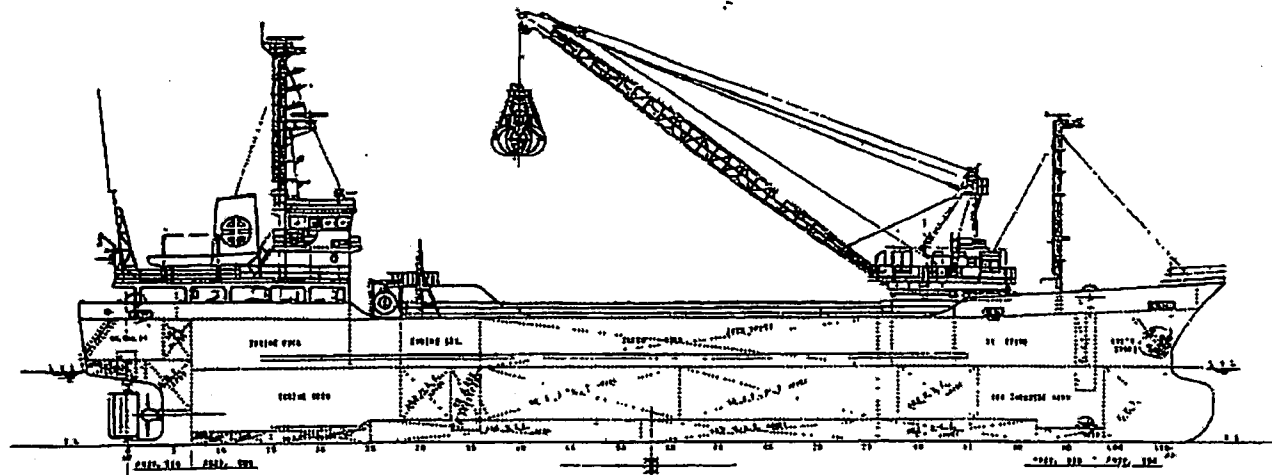


 [illegible]

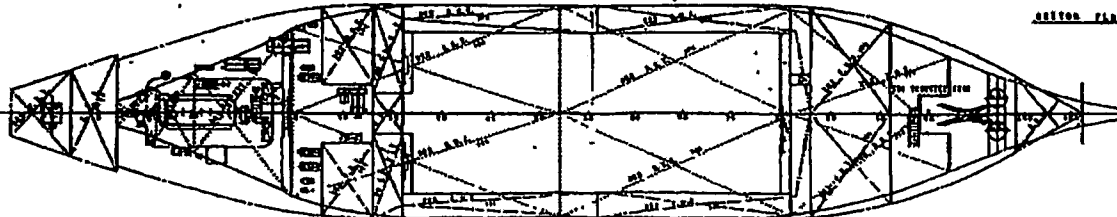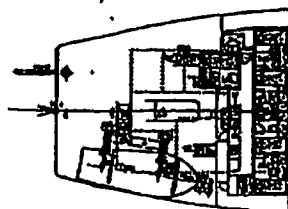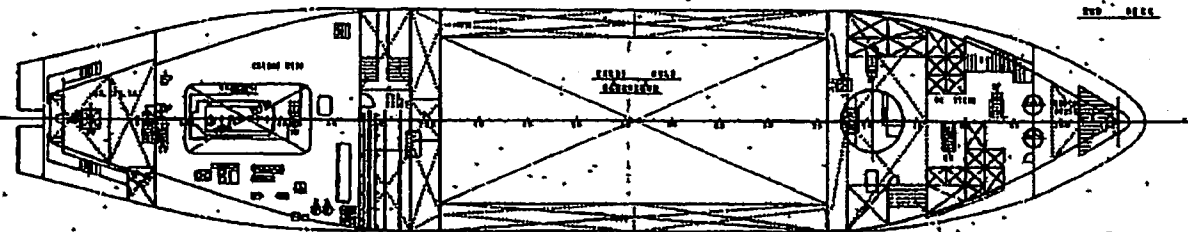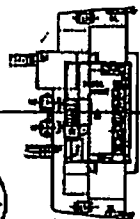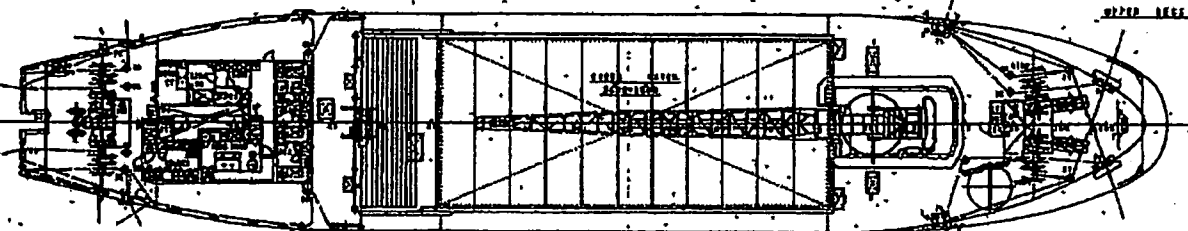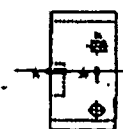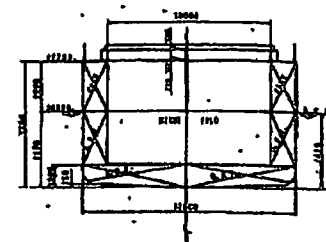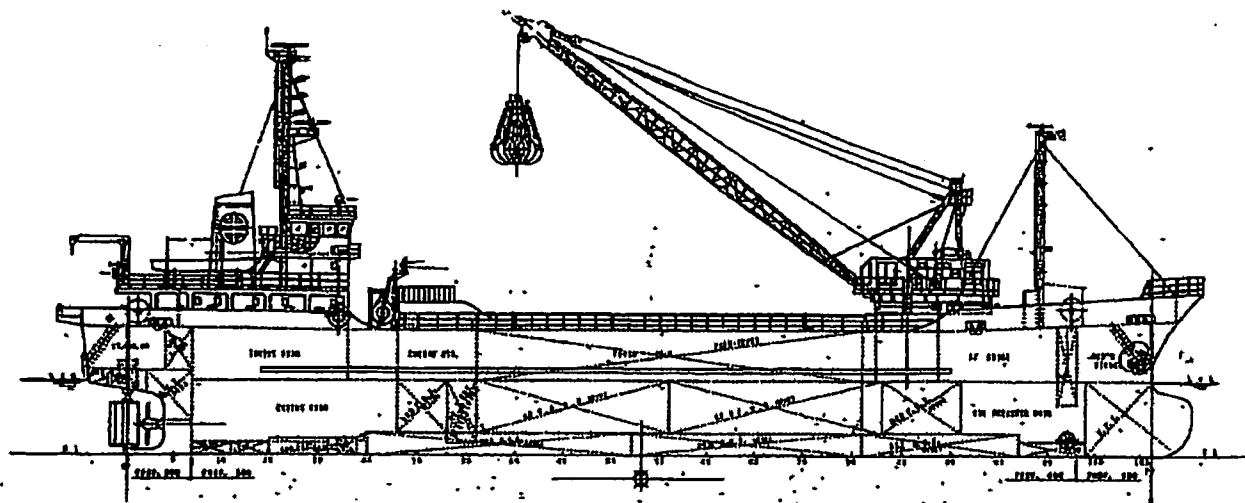[illegible][illegible]

22 / 13 2

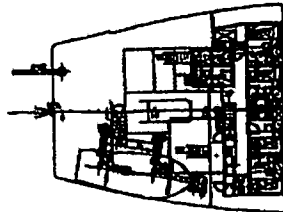





PRINCIPAL	PARTICULIER
1	
2	
3	
[illegible]


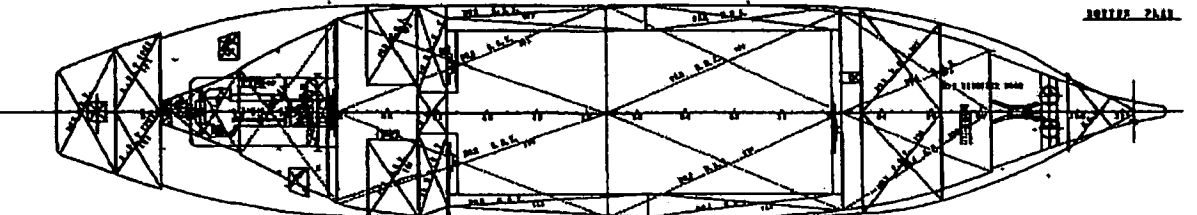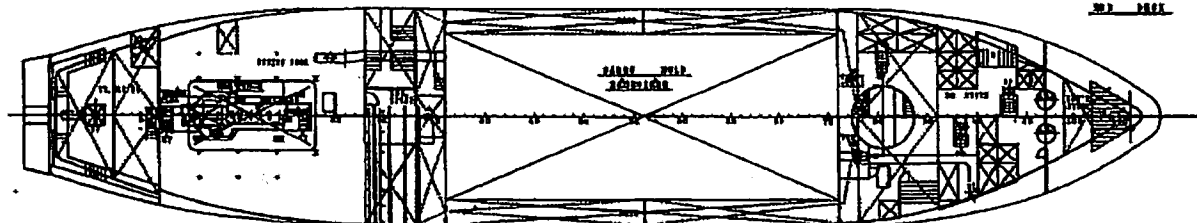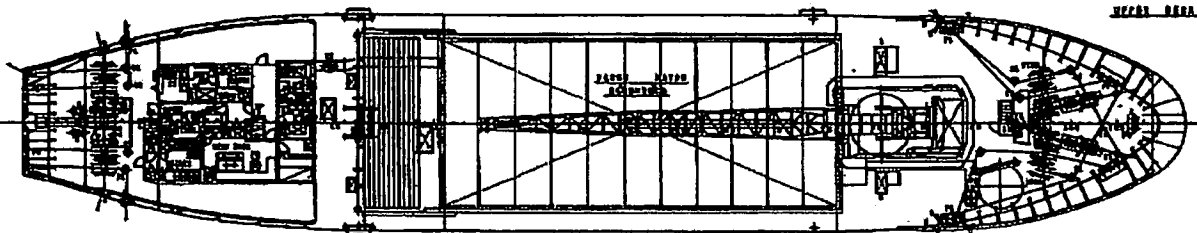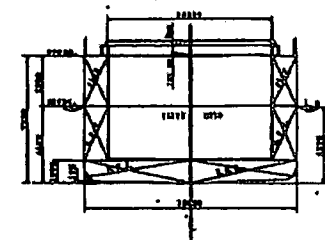[illegible]







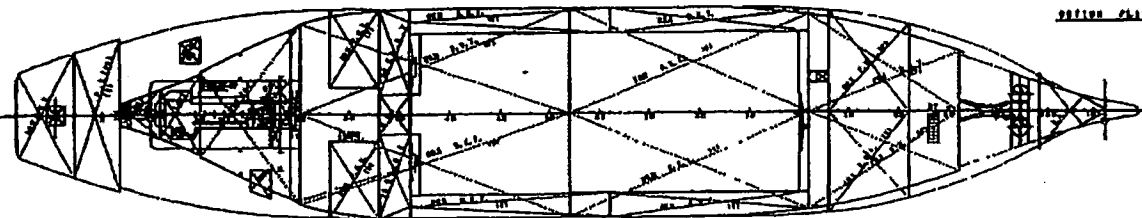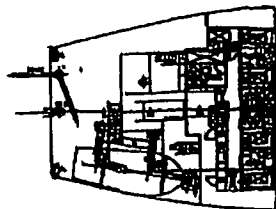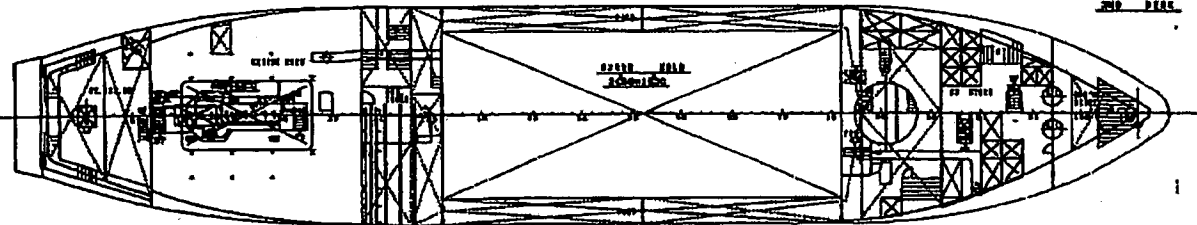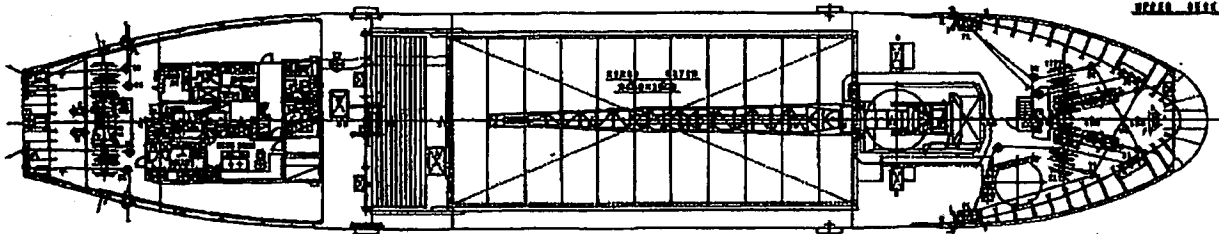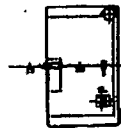

PRINCIPAL	PARTICULARS	



[illegible]

GENERAL ARRANGEMENT

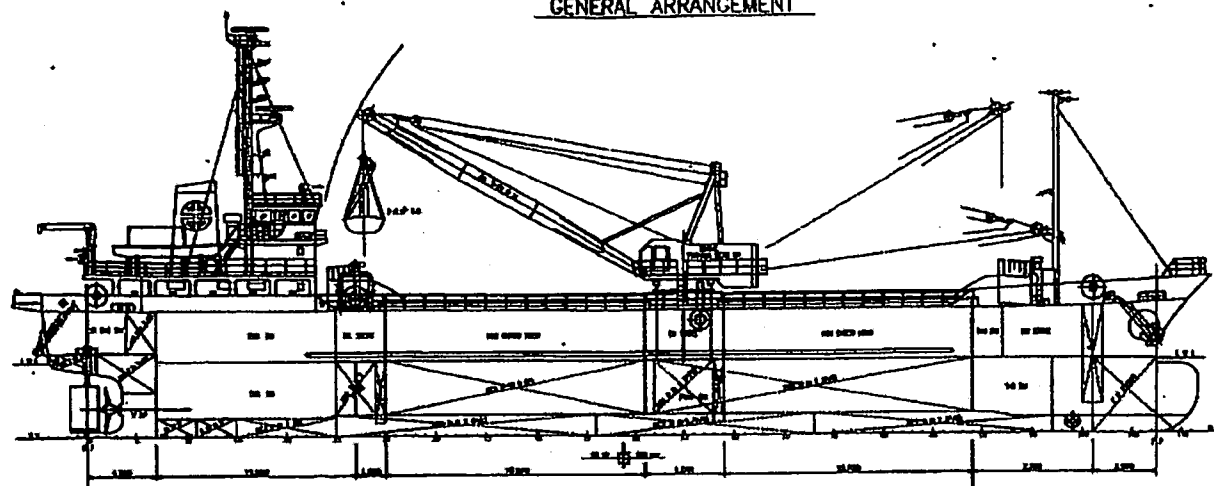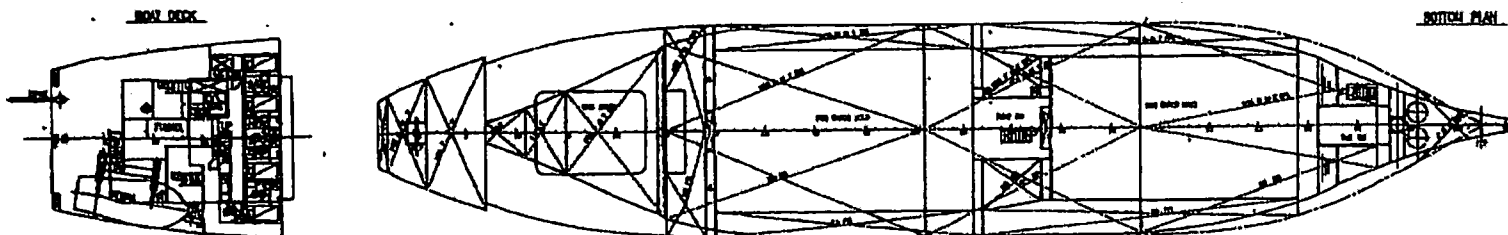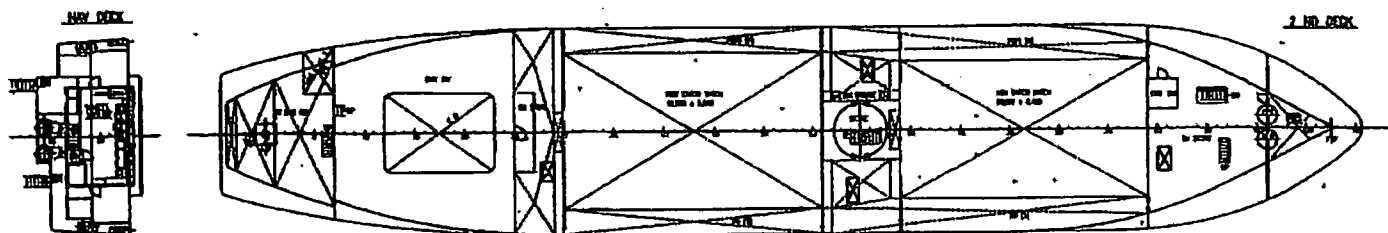
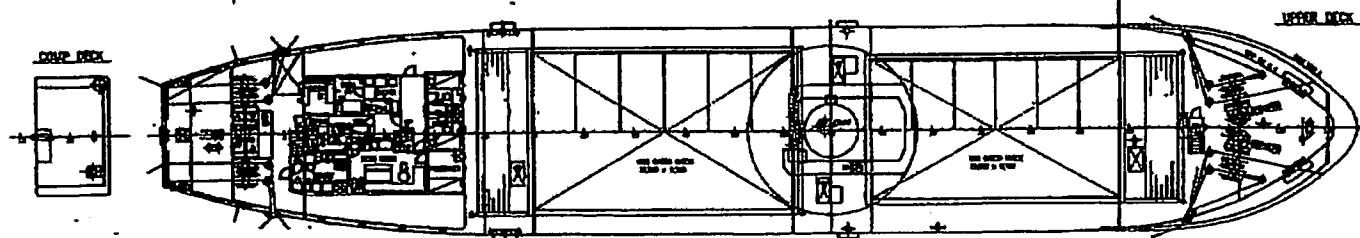
[illegible]

DESCRIPTION	OWNER
CONTROLLED BY	
F.D.	

第百六十八風生丸

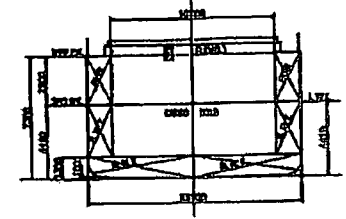
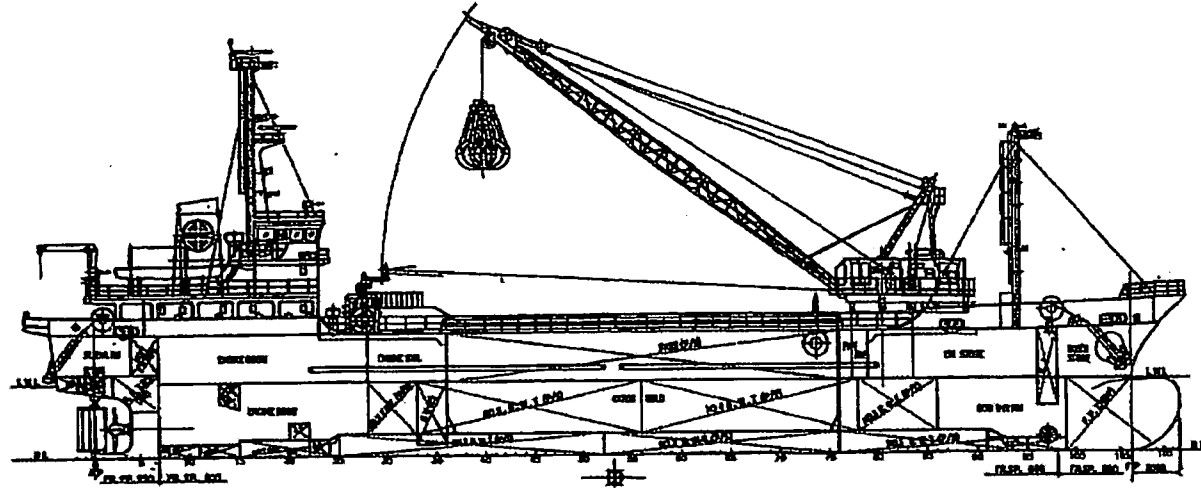


COMP DECK PLAN

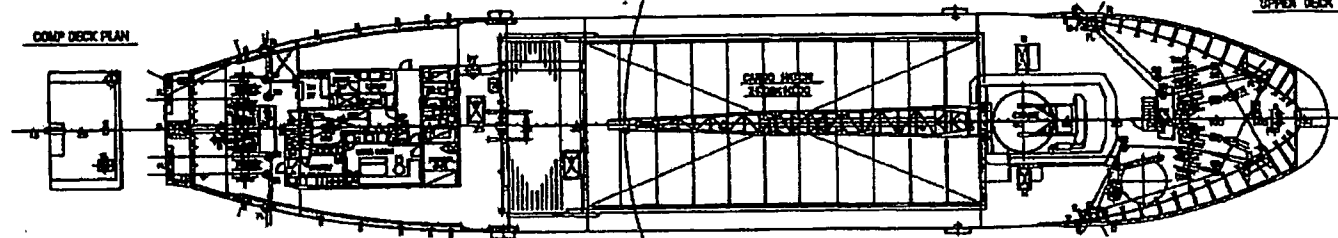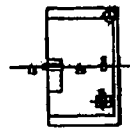



UPPER DECK

NAV. ENG. DECK PLAN

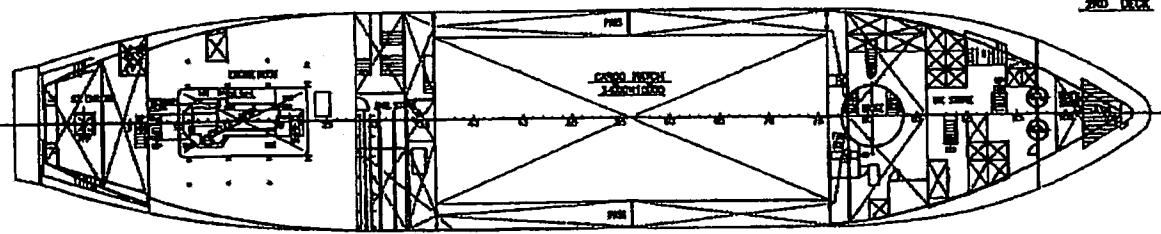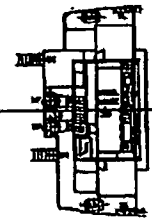

2ND DECK

BOAT DECK PLAN

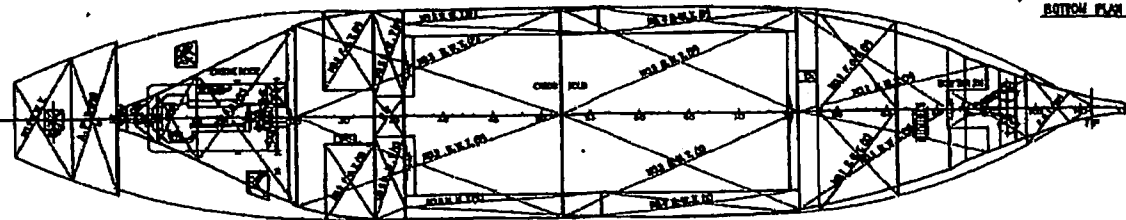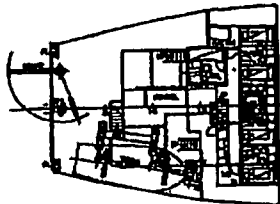

BOTTOM PLAN

PRINCIPAL PARTICULARS

LENGTH (O.A.)	65.20
LENGTH (P.P.)	63.00
BREADTH (M.A.)	12.10
DEPTH (M.A.) UPPER DECK	7.38
DEPTH (M.A.) 2ND DECK	4.56
DEPTH (O.A.)	4.512
GROSS TONNAGE	455
NET TONNAGE	1820
MAIN ENGINE	1471 (1000) H.P.
SPEED (TURNS PER HOUR)	4/4 M.P.H. 13.80
SPEED (KNOTS)	25/100 M.P.H. 11.80
CAPACITY	CREW 70 PASSENGER 50 TONS 120
CLASSIFICATION	A. 2.
NAVIGATION AREA	GREATER COASTING AREA





DESCRIPTION	OWNER	船政設計院
MANAGER	SHIP NAME	第百六十八風生丸
CHIEF	S-1130	G/14952船政設計院
BY CHARGER		
CHECKED BY		
DRAWN BY	F D	

一般配図



11高砂丸





[illegible]

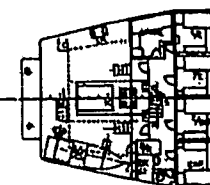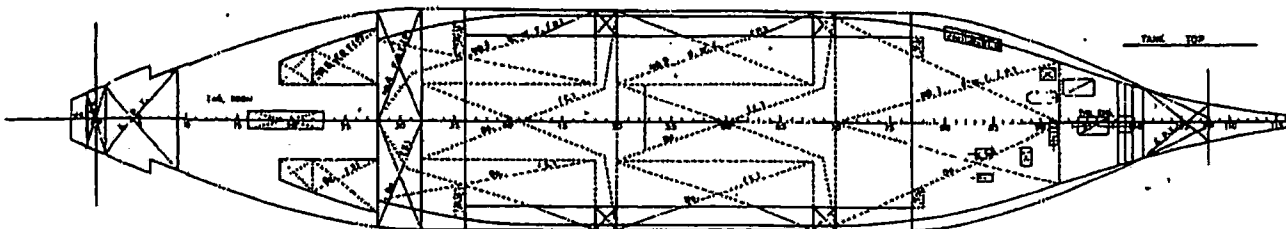

PLAN	S. NO	507
ORDER	OWNER	船内係 (A)
COMP	船内係	船内係 (A)
DATE		
NO		
200		
700		
	SCALE	1/150
	COLTD UNO SHIP BUILDING	
	DESIGN DEPARTMENT	
	MANAGER	
	CHIEF OF SECTION	
3-10	DESIGNED BY	
	DRAWN BY	UNO SHIP BUILDING
	CHECKED BY	
700	DATE OF DRAW	8. 11
TOTAL	CHECKED NO	

[illegible]

第2大福丸

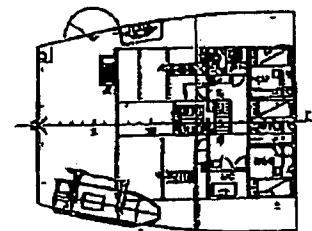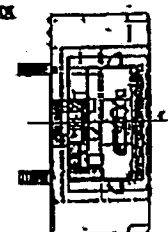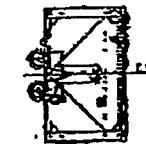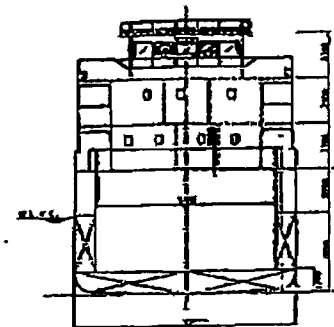



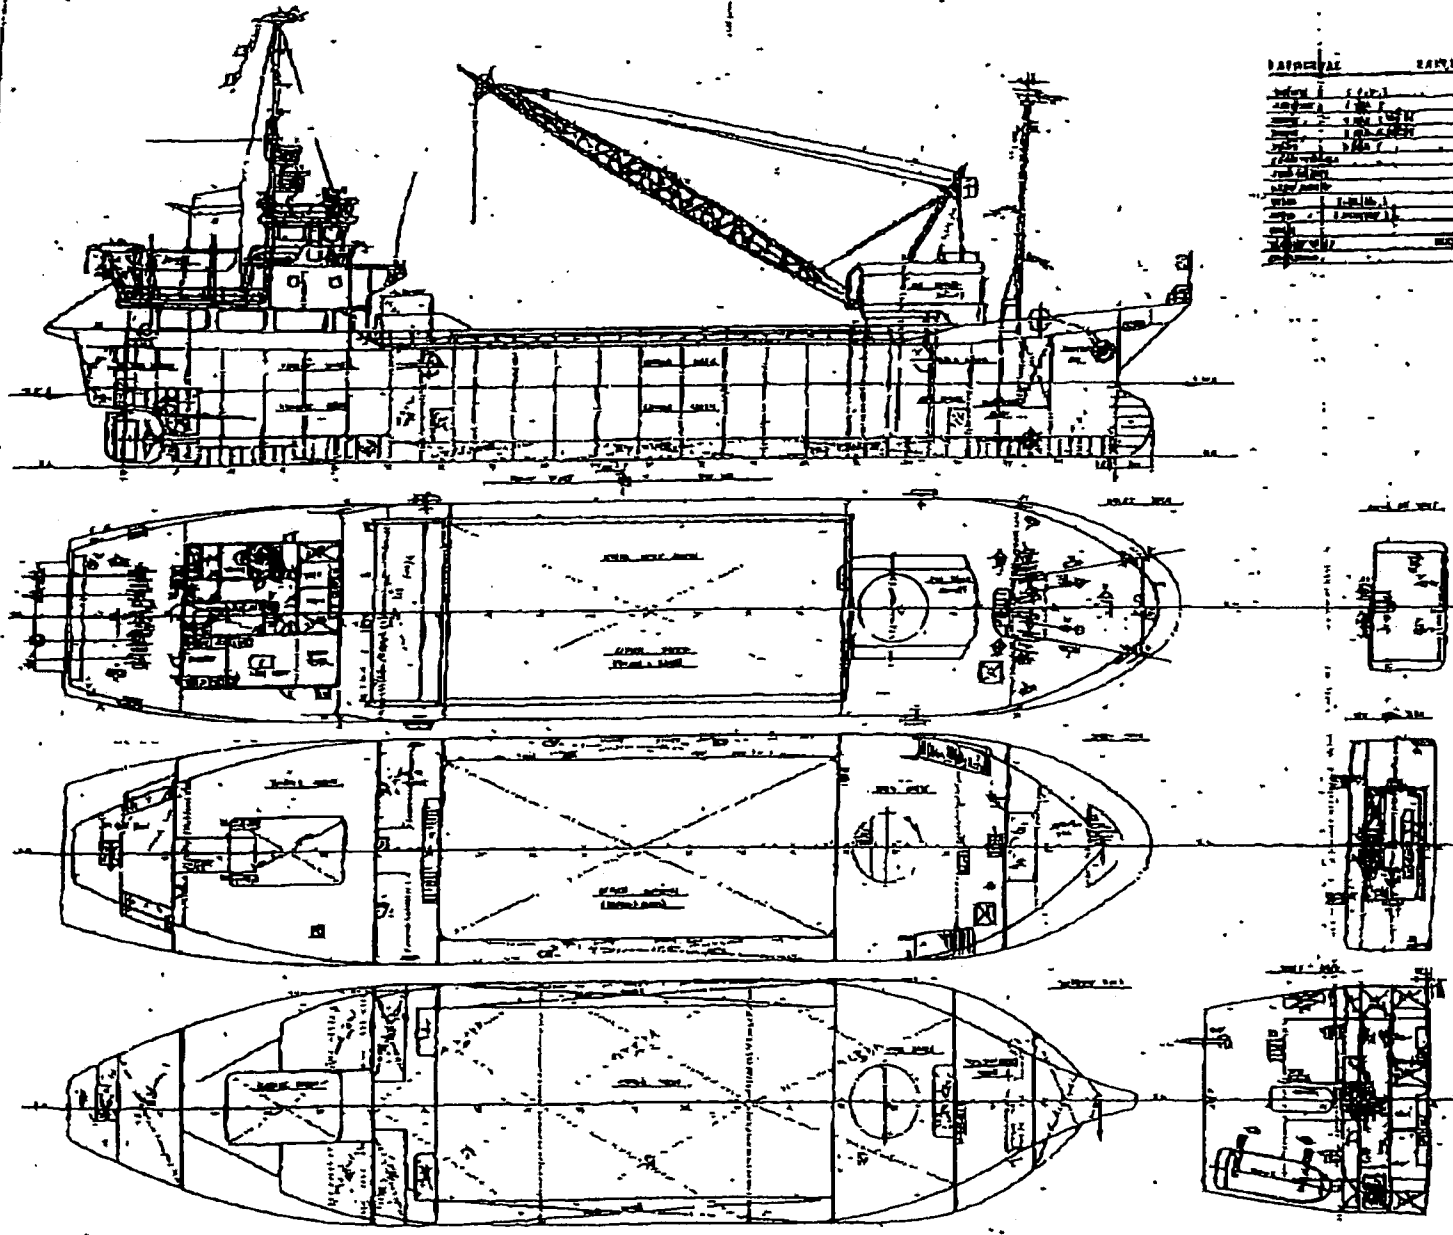

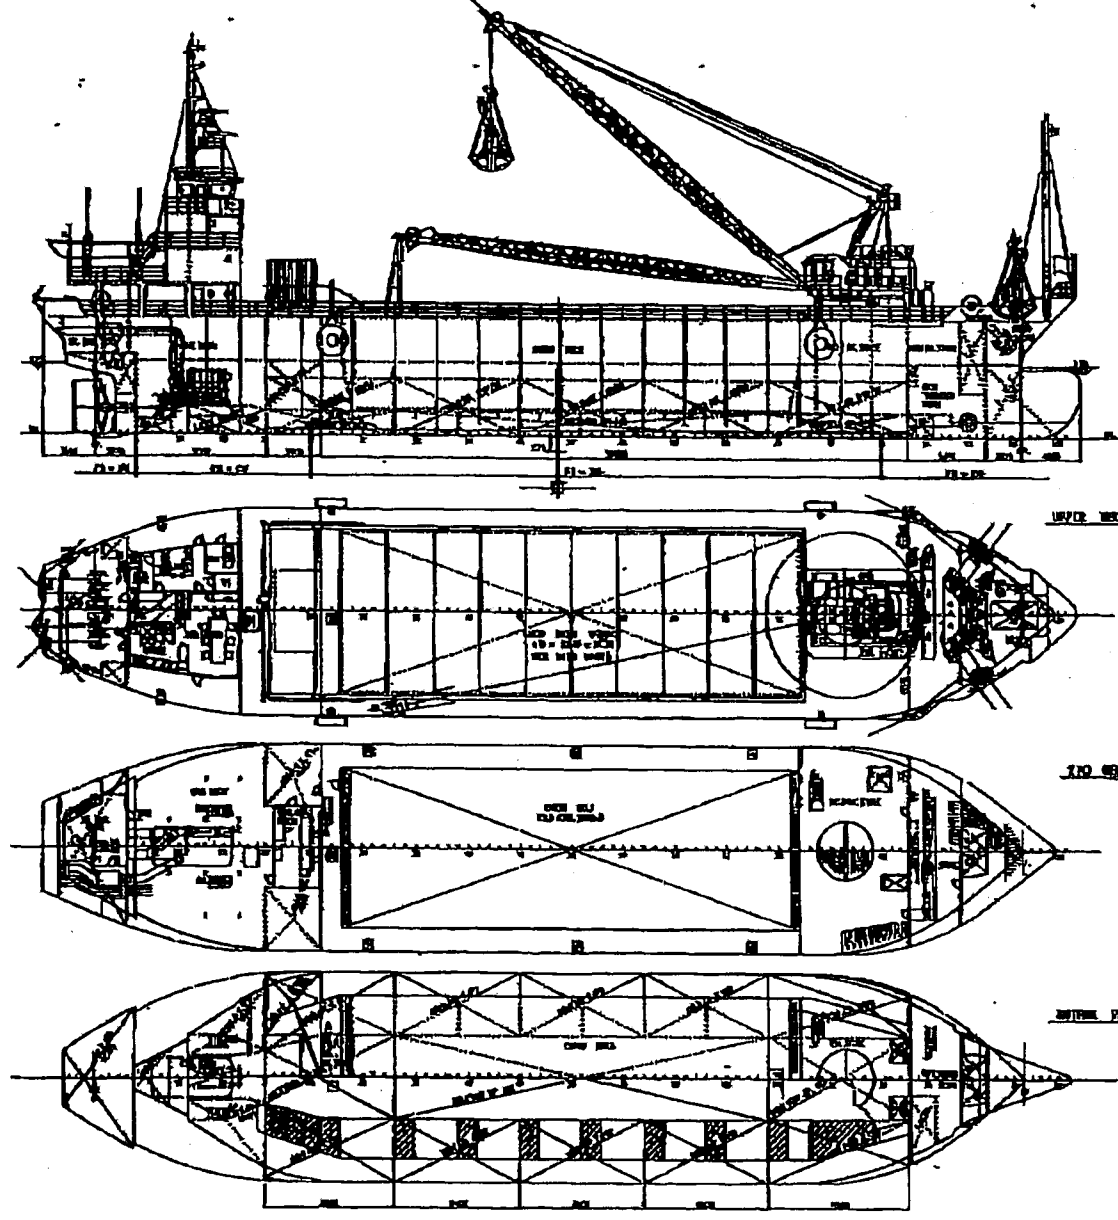


110-524

UPPER WEEK

DATE _____



姓 名

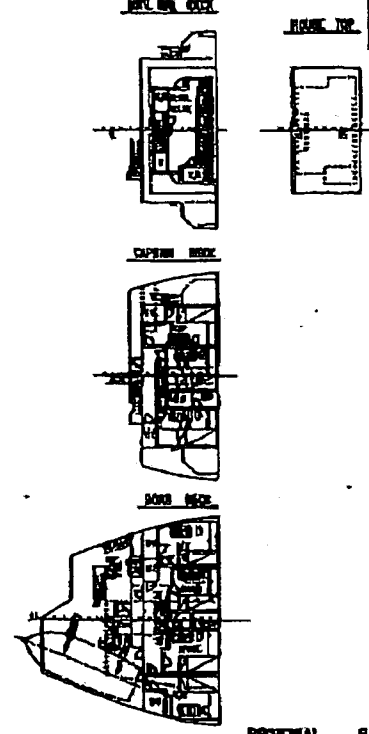

PHYSICAL PARTICULARS



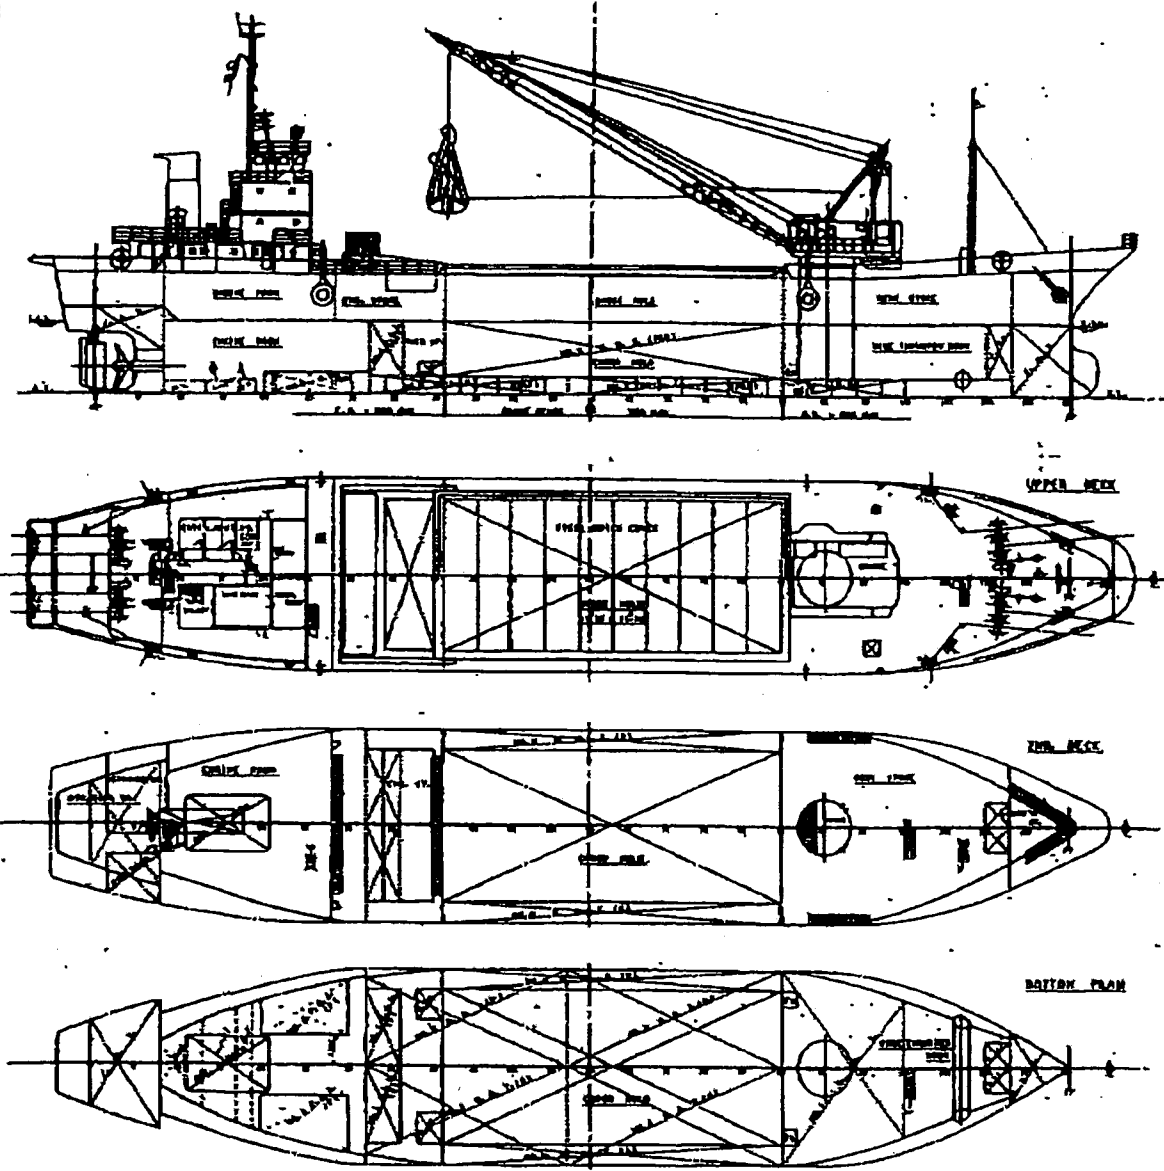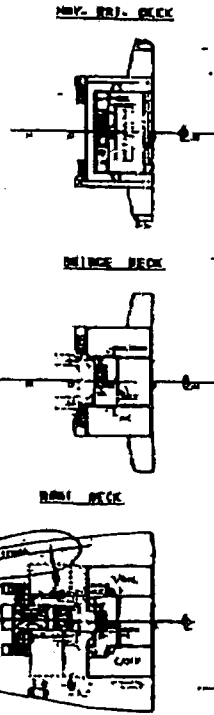[illegible]

歷來面國

1. YA K1 J8 300
3728741-100012.


44-752

37 煙肉








神峰

一般配置図
第五 若虎丸

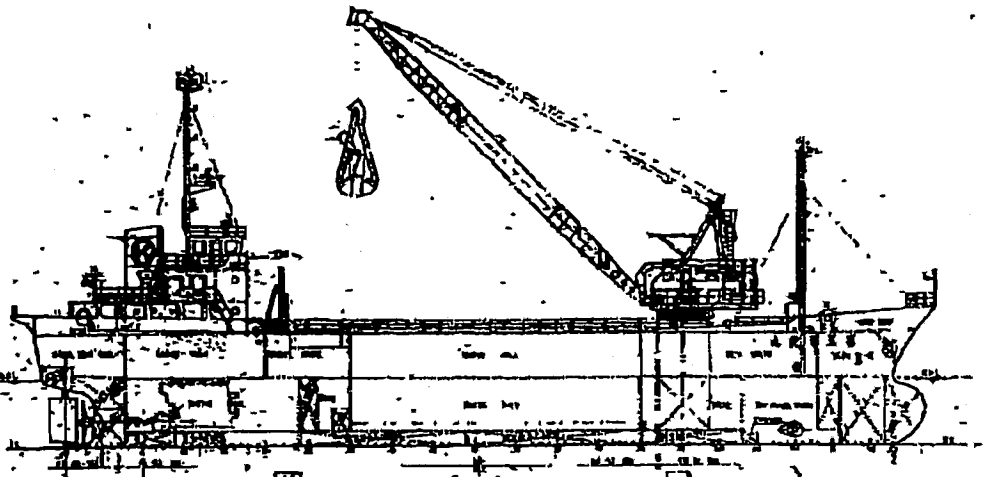


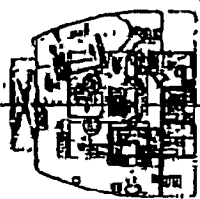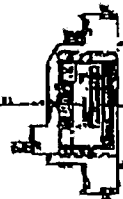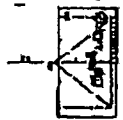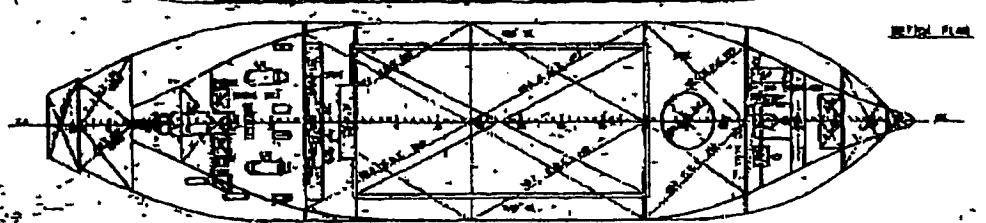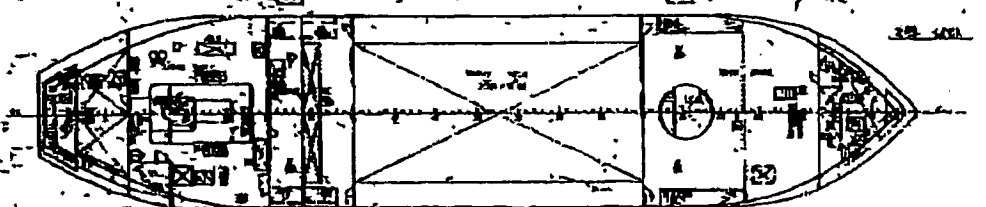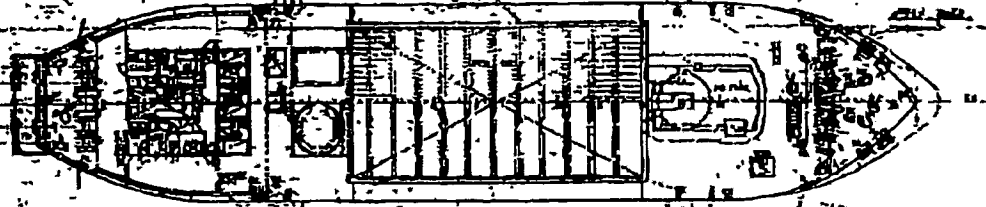

図面番号
13-03-08;14;




図名
第五 若虎丸



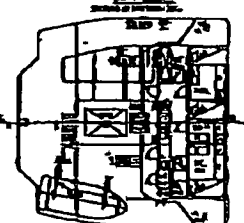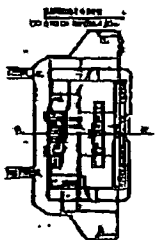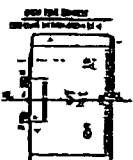
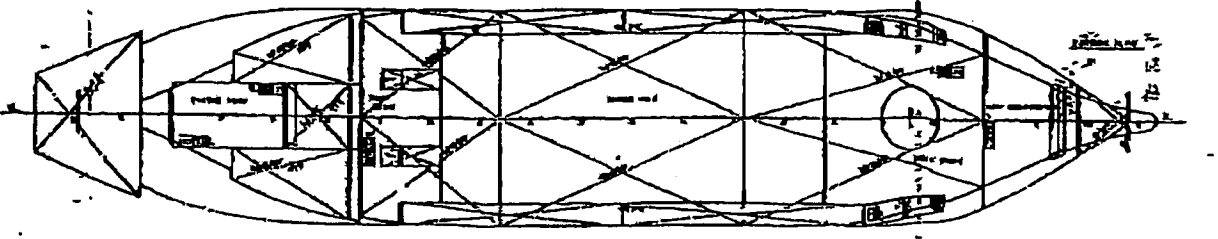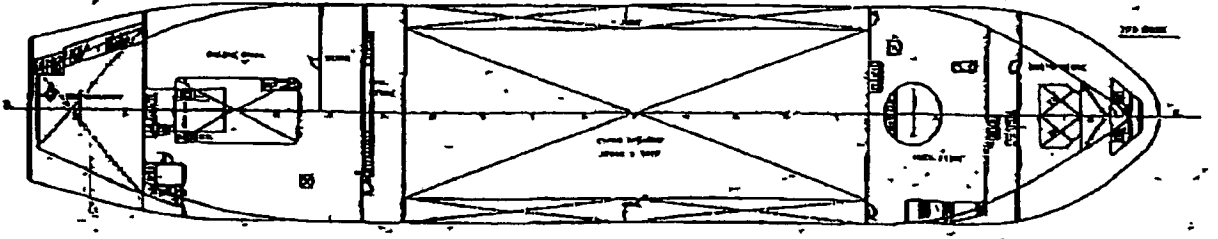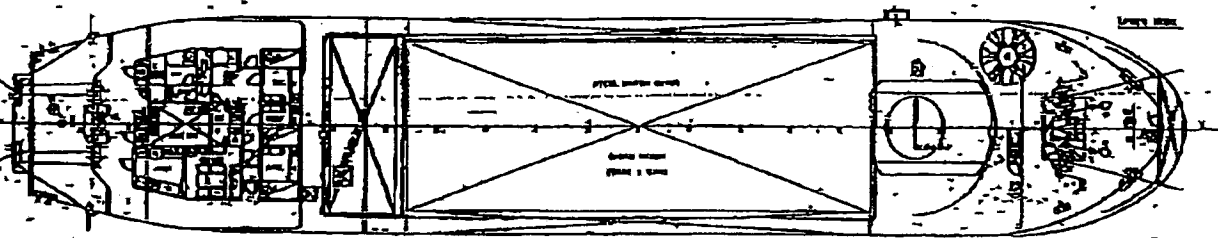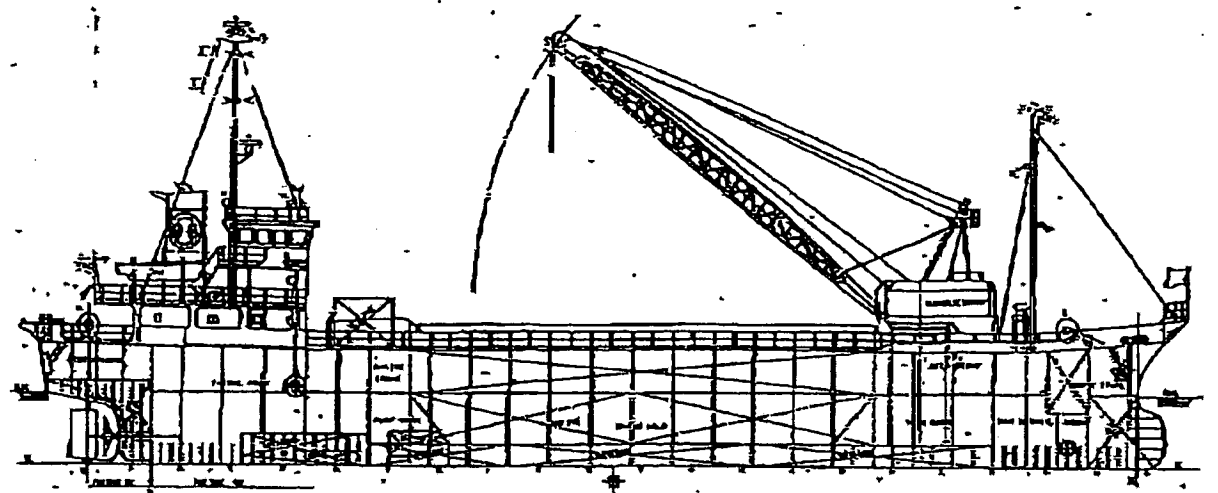


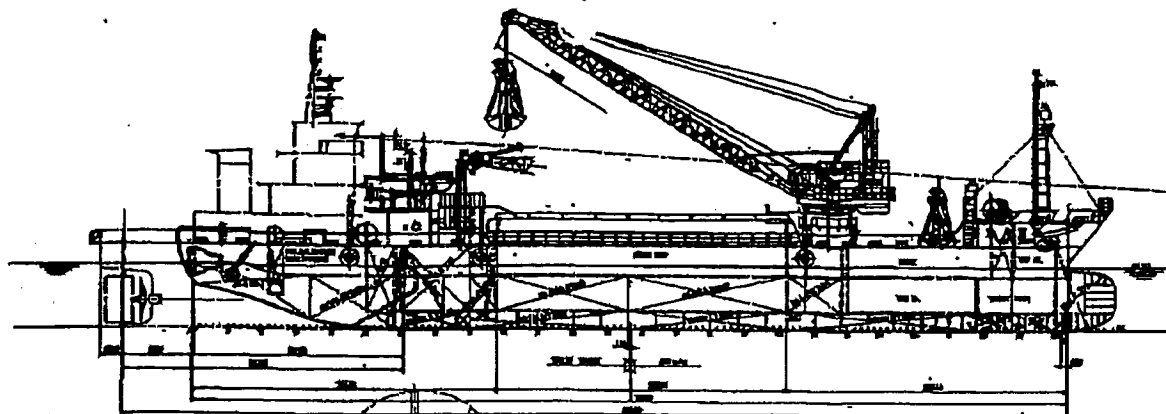


UPPER DECK PLAN

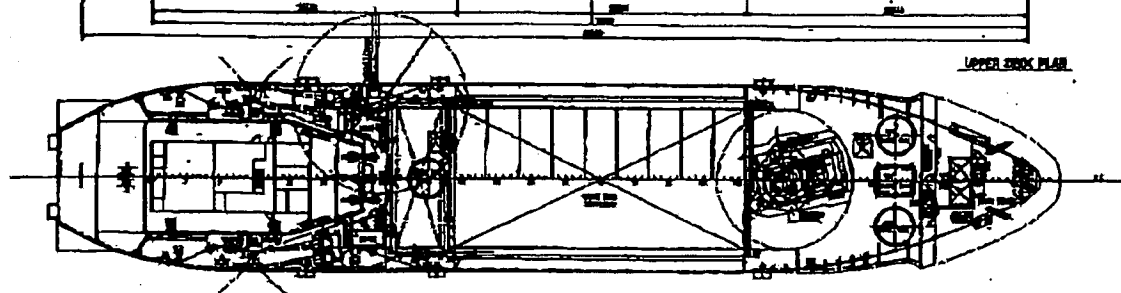

MID. DECK PLAN

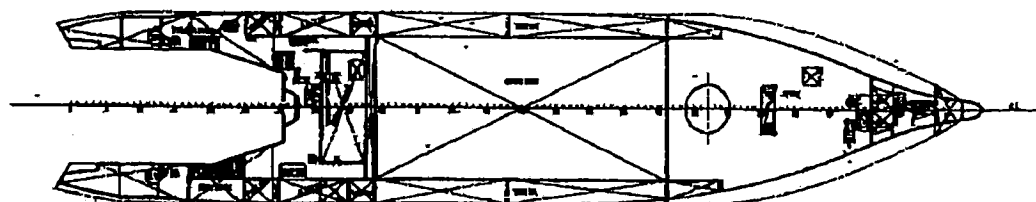

LOWER DECK PLAN

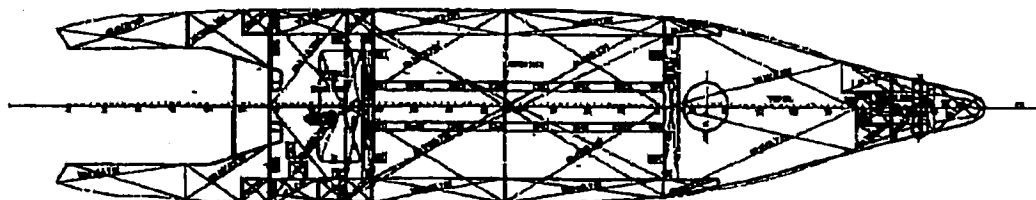


PRINCIPAL DIMENSIONS

LENGTH	(O.A.)	87.312
LENGTH	(P.P.)	76.000
BREADTH	(M.D.)	12.000
DEPTH	(M.D.)	7.000
DEPTH	(M.D.)	3.500
DRAFT		5.660
WHD. CAPACITY		23000

(P. BOAT)

LENGTH	(P.P.)	21.200
BREADTH	(M.D.)	3.500
DEPTH	(M.D.)	2.000
DRAFT		2.500
MAIN ENGINE		6000 X 2.500
GROSS TONNAGE		795
COMPLEMENT		8
SPEED (KNOTS)		16.62

POW. DECK PLAN

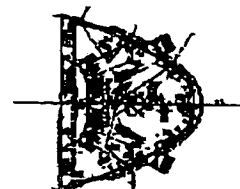

ENGINE PLAN




早新丸






大船

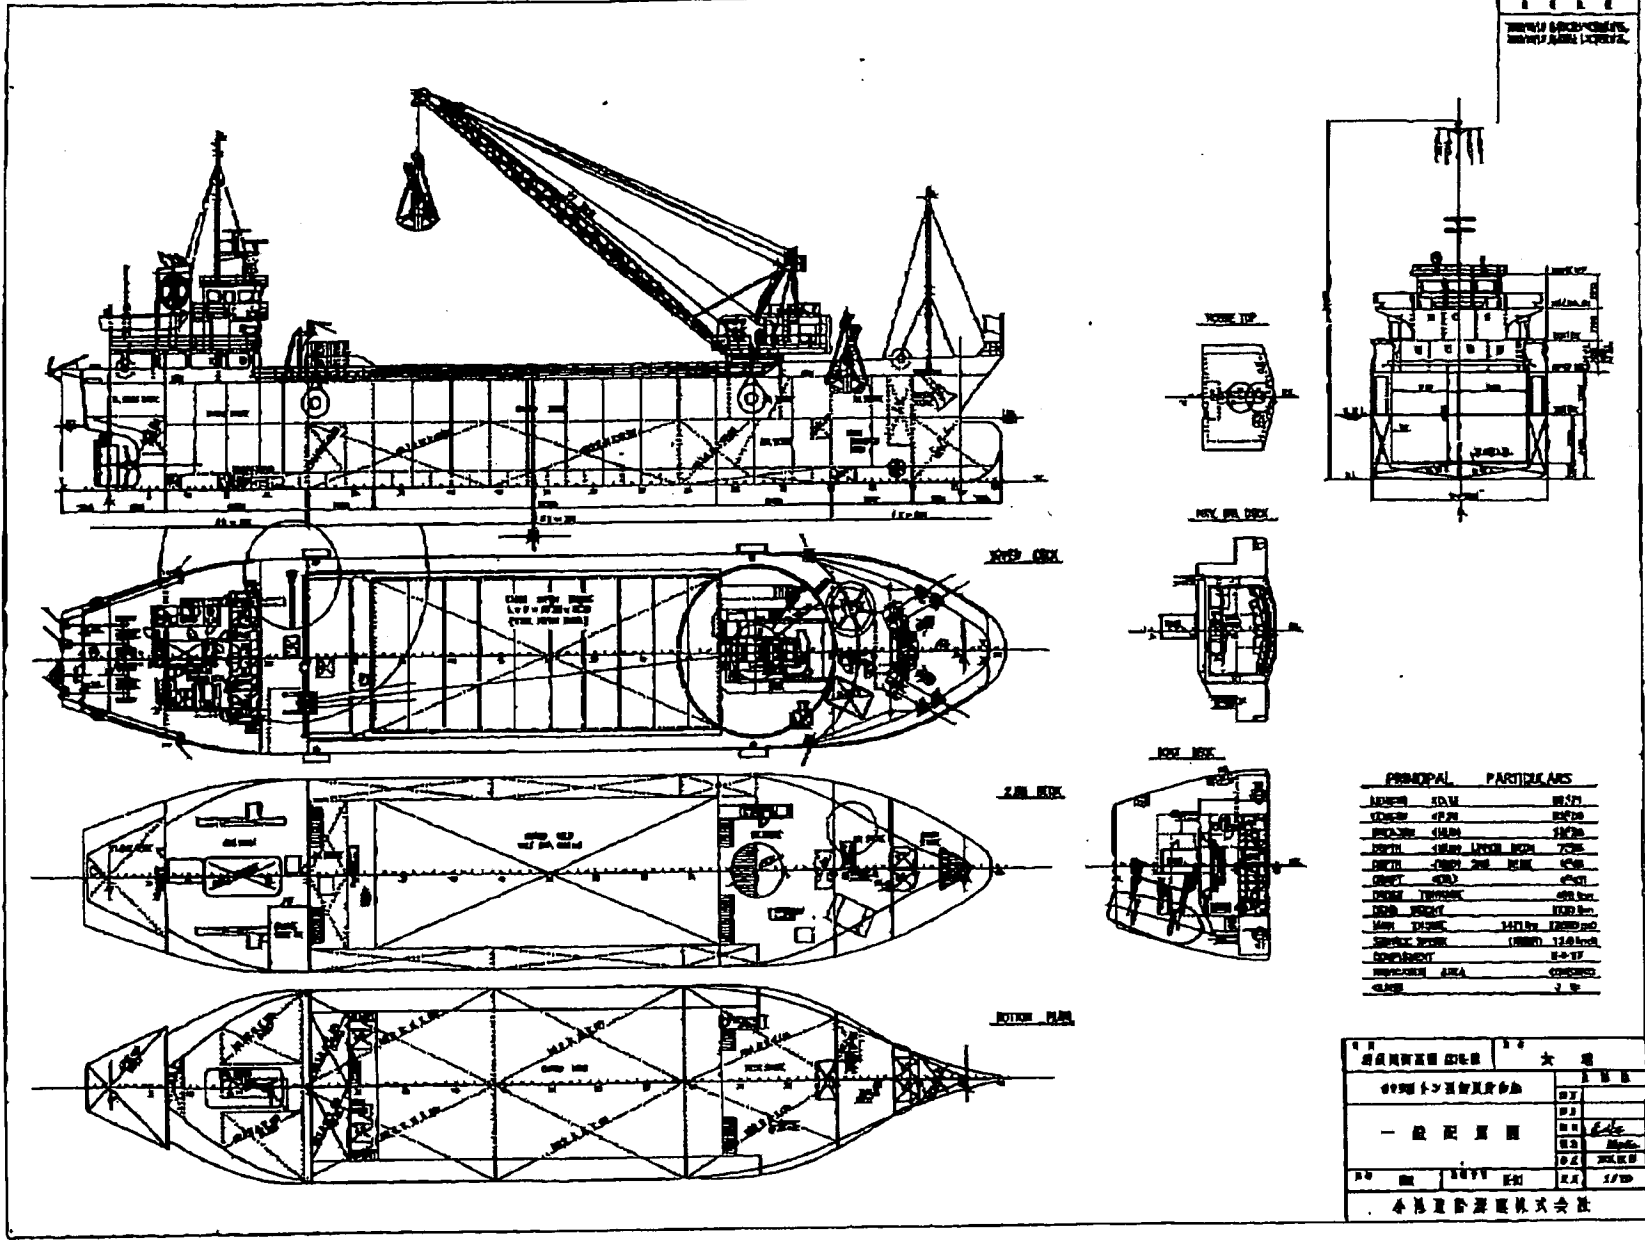


第三英格九

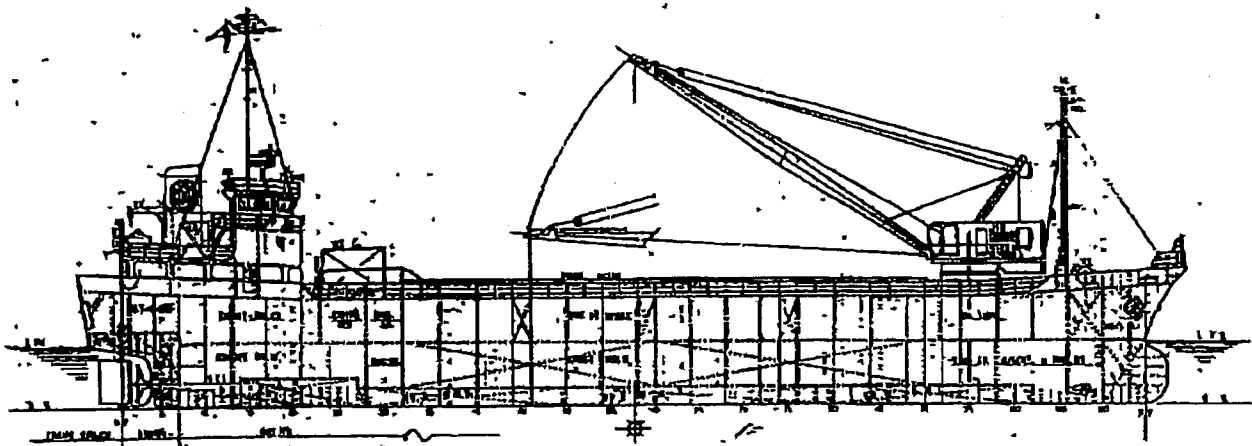


WFR DR

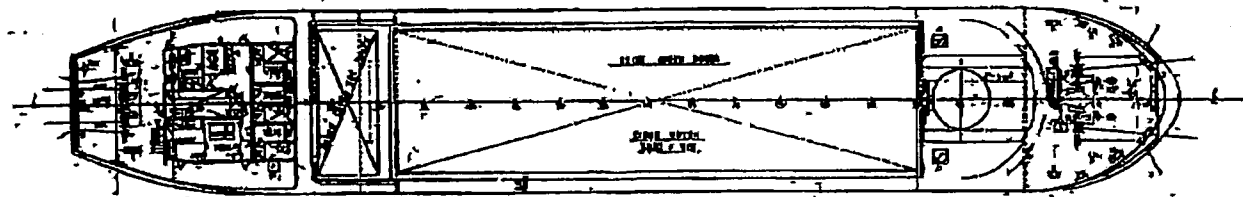

2ND DECK

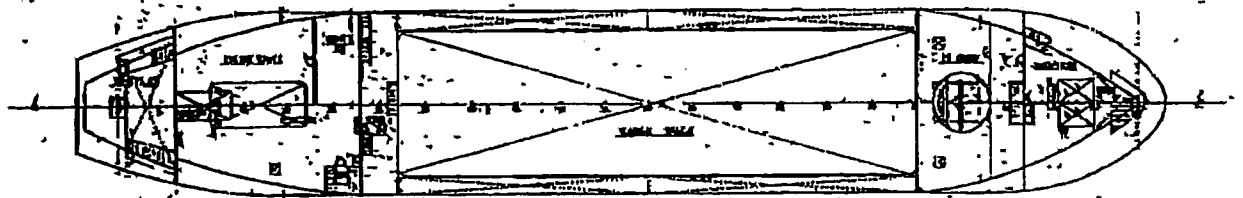



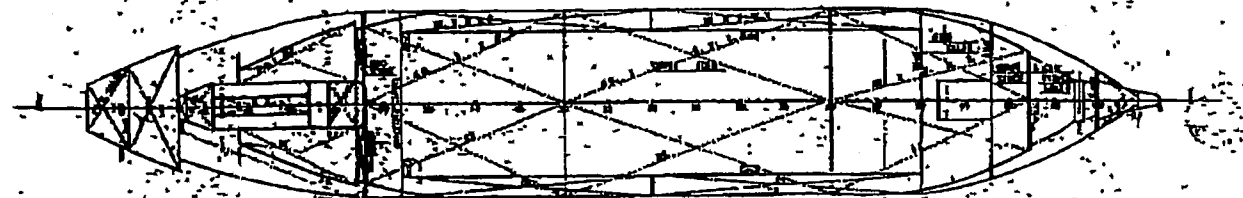


第三英格丸

		6


DRUM, BAL DECK

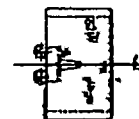

MAY - DR. WEEK

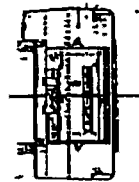

DEAD DECE

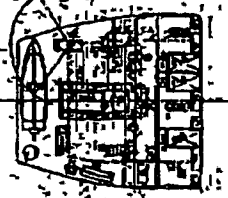

匯米面國

[illegible]

SN	171
機主	—
胎主	11442400
胎名	11442400


一般配置図

尺	直	Yao


4/21

13-02-28;16:28

第3福和丸

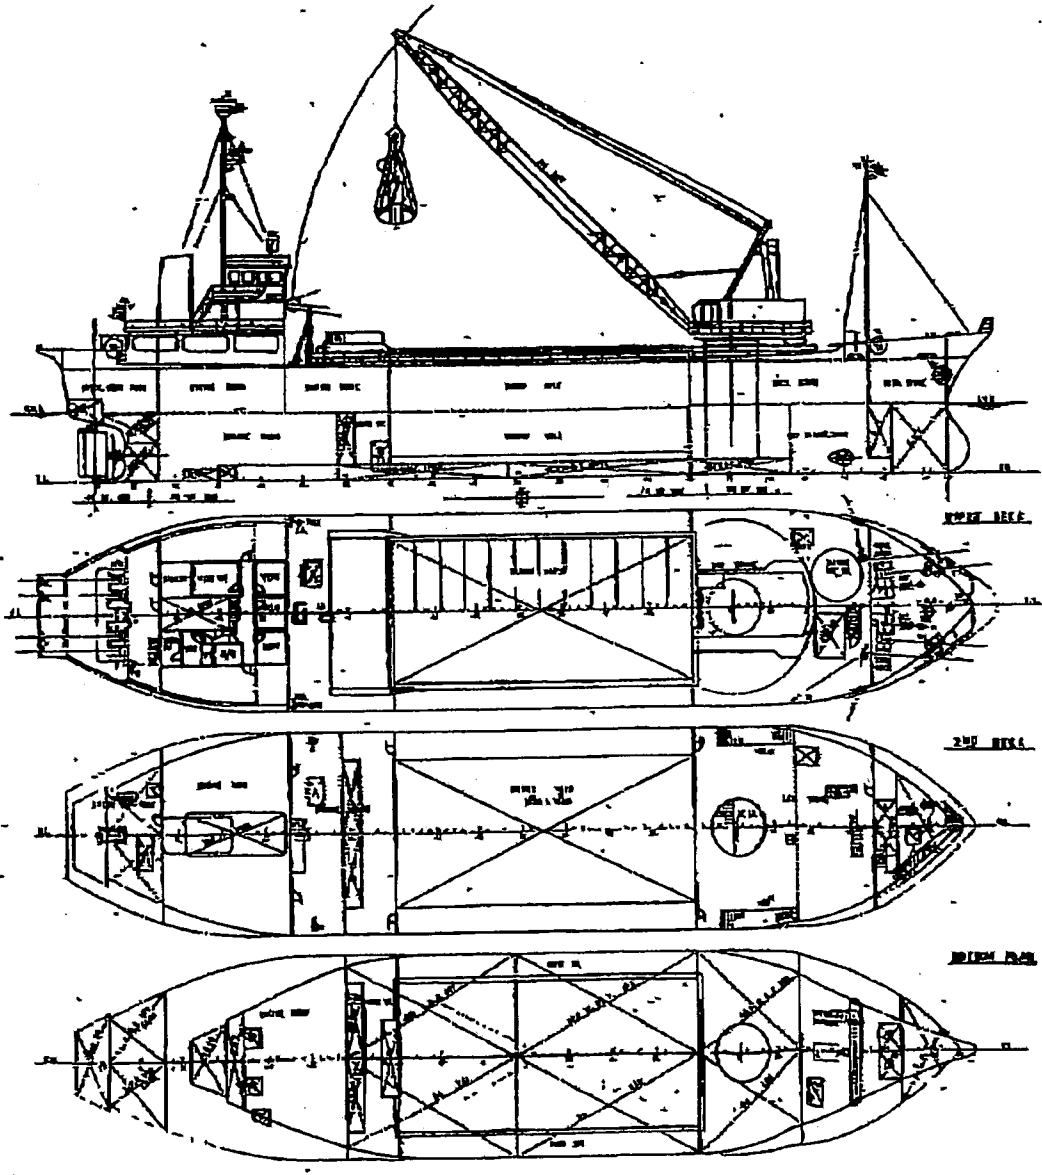


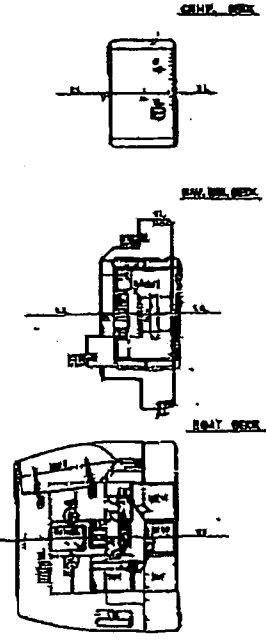


国産海産

船主 株式会社 福和丸
船名

一 般 貨 物 船


船名	第3福和丸
船種	貨物船
船主	株式会社 福和丸

一般配置図 第四十五 三社丸

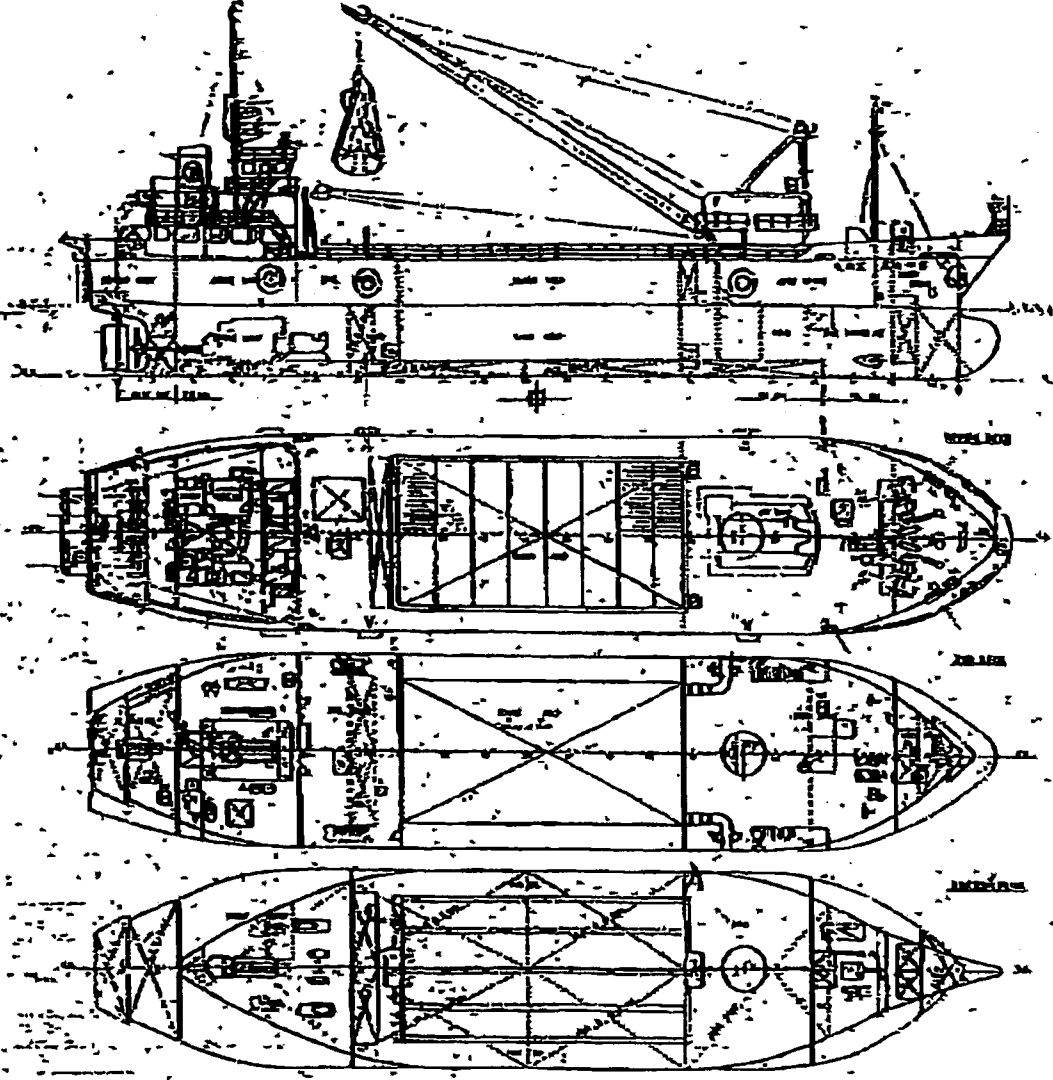


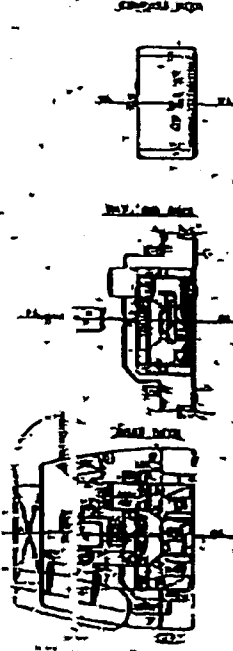



第7運宋丸

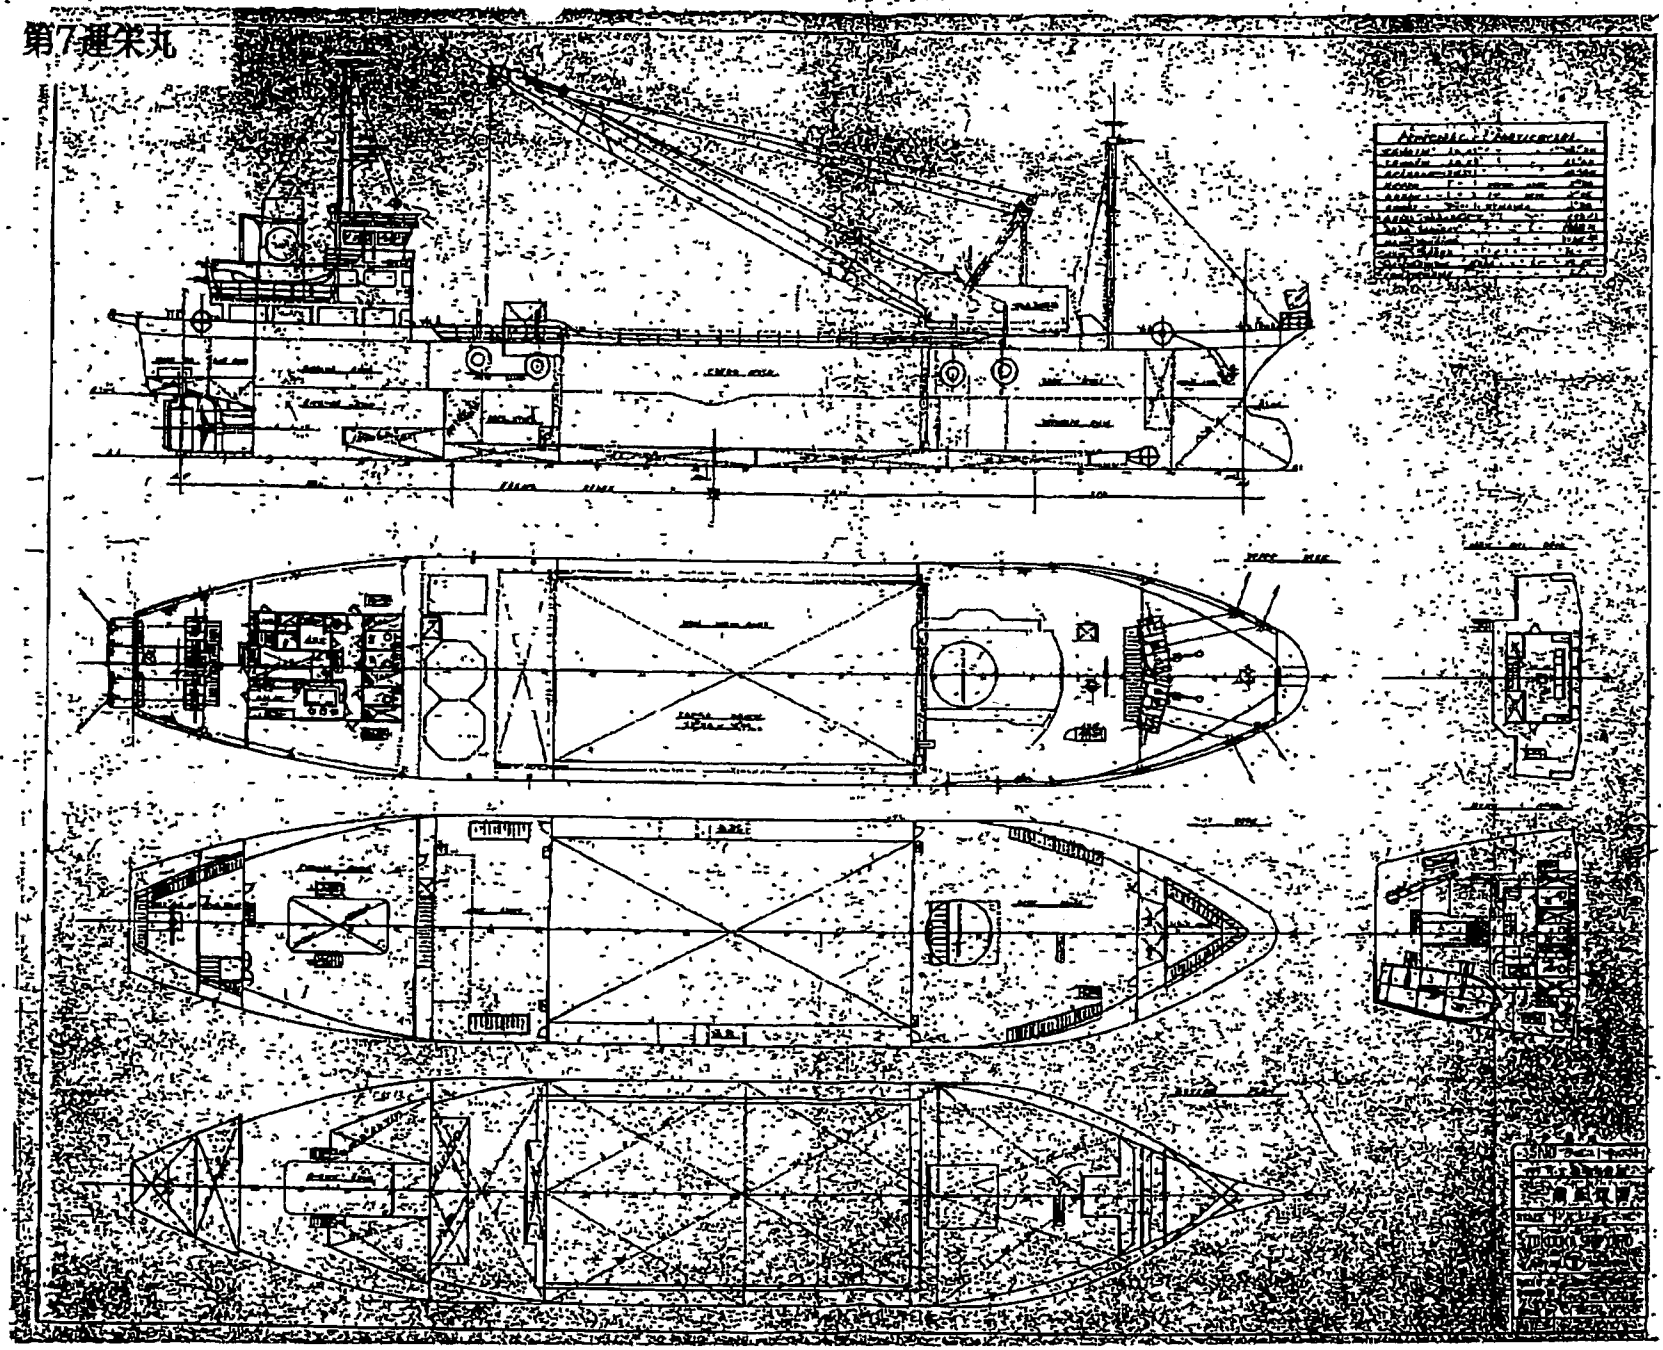


12月28日

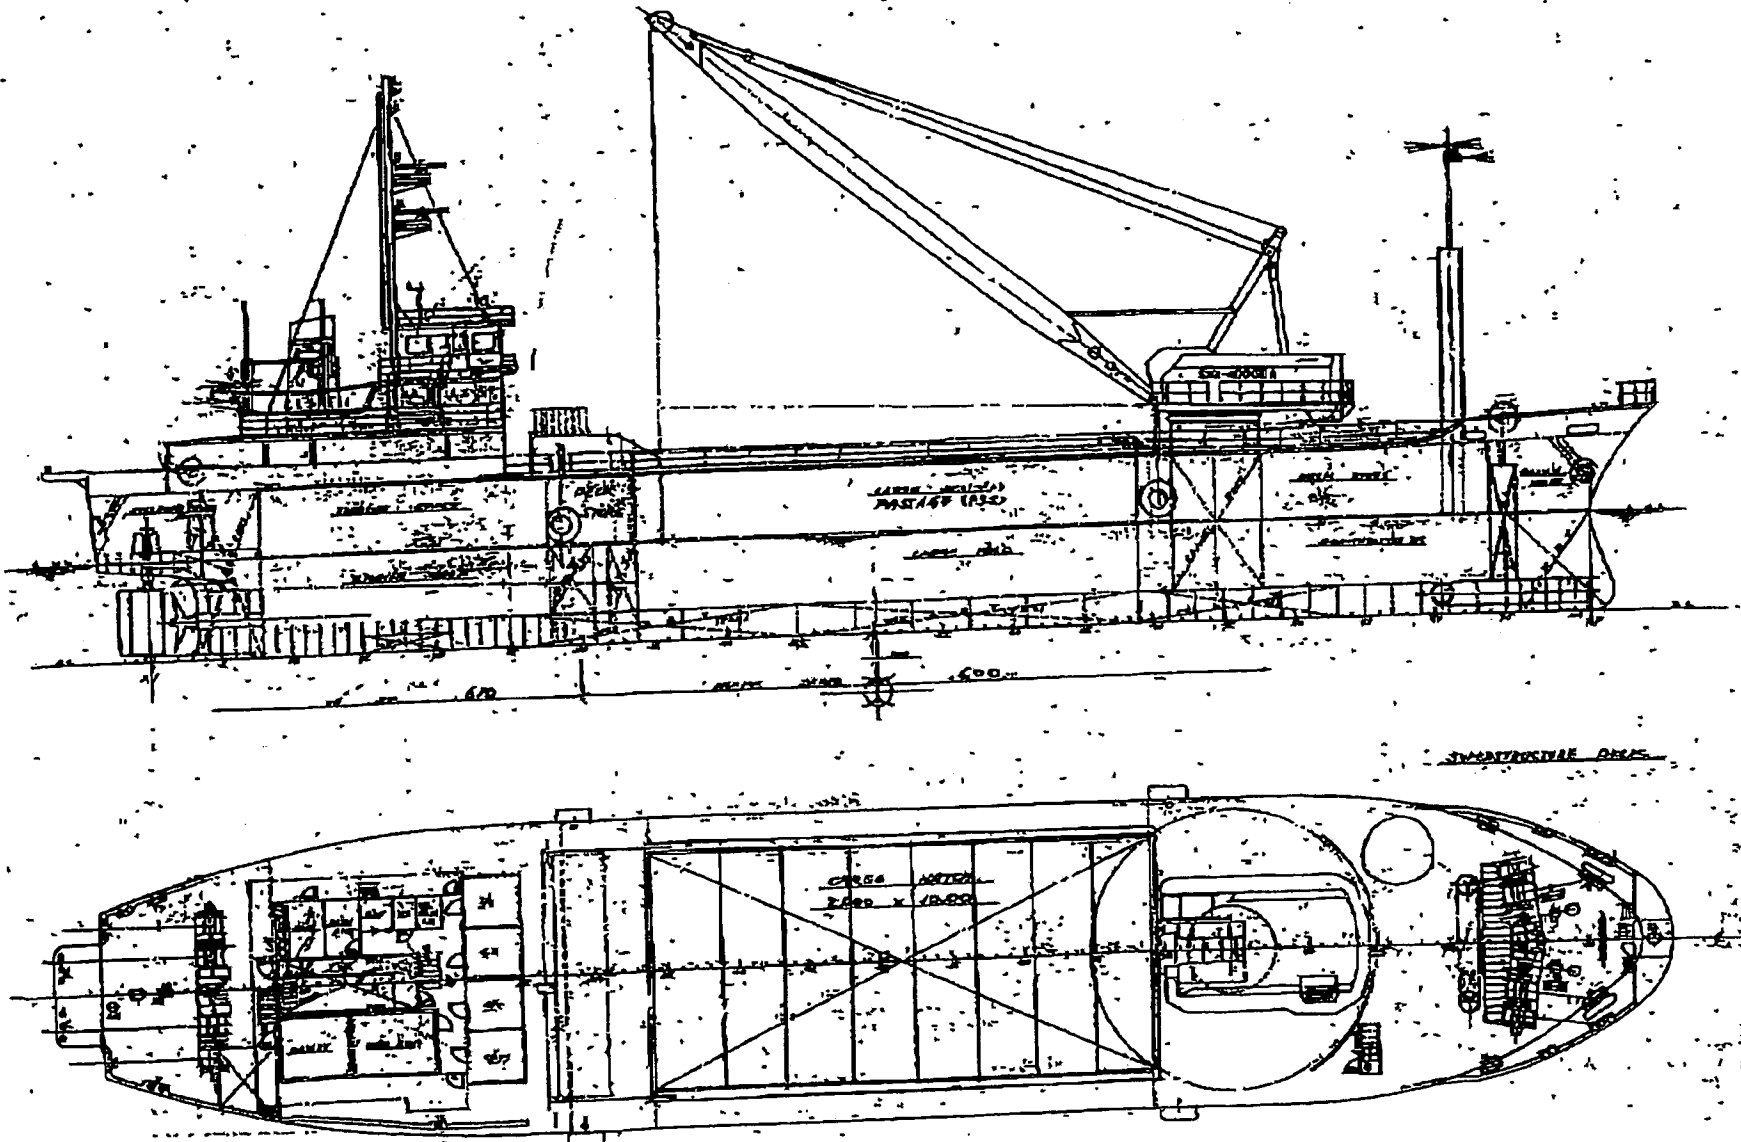

21 11 1707 1011


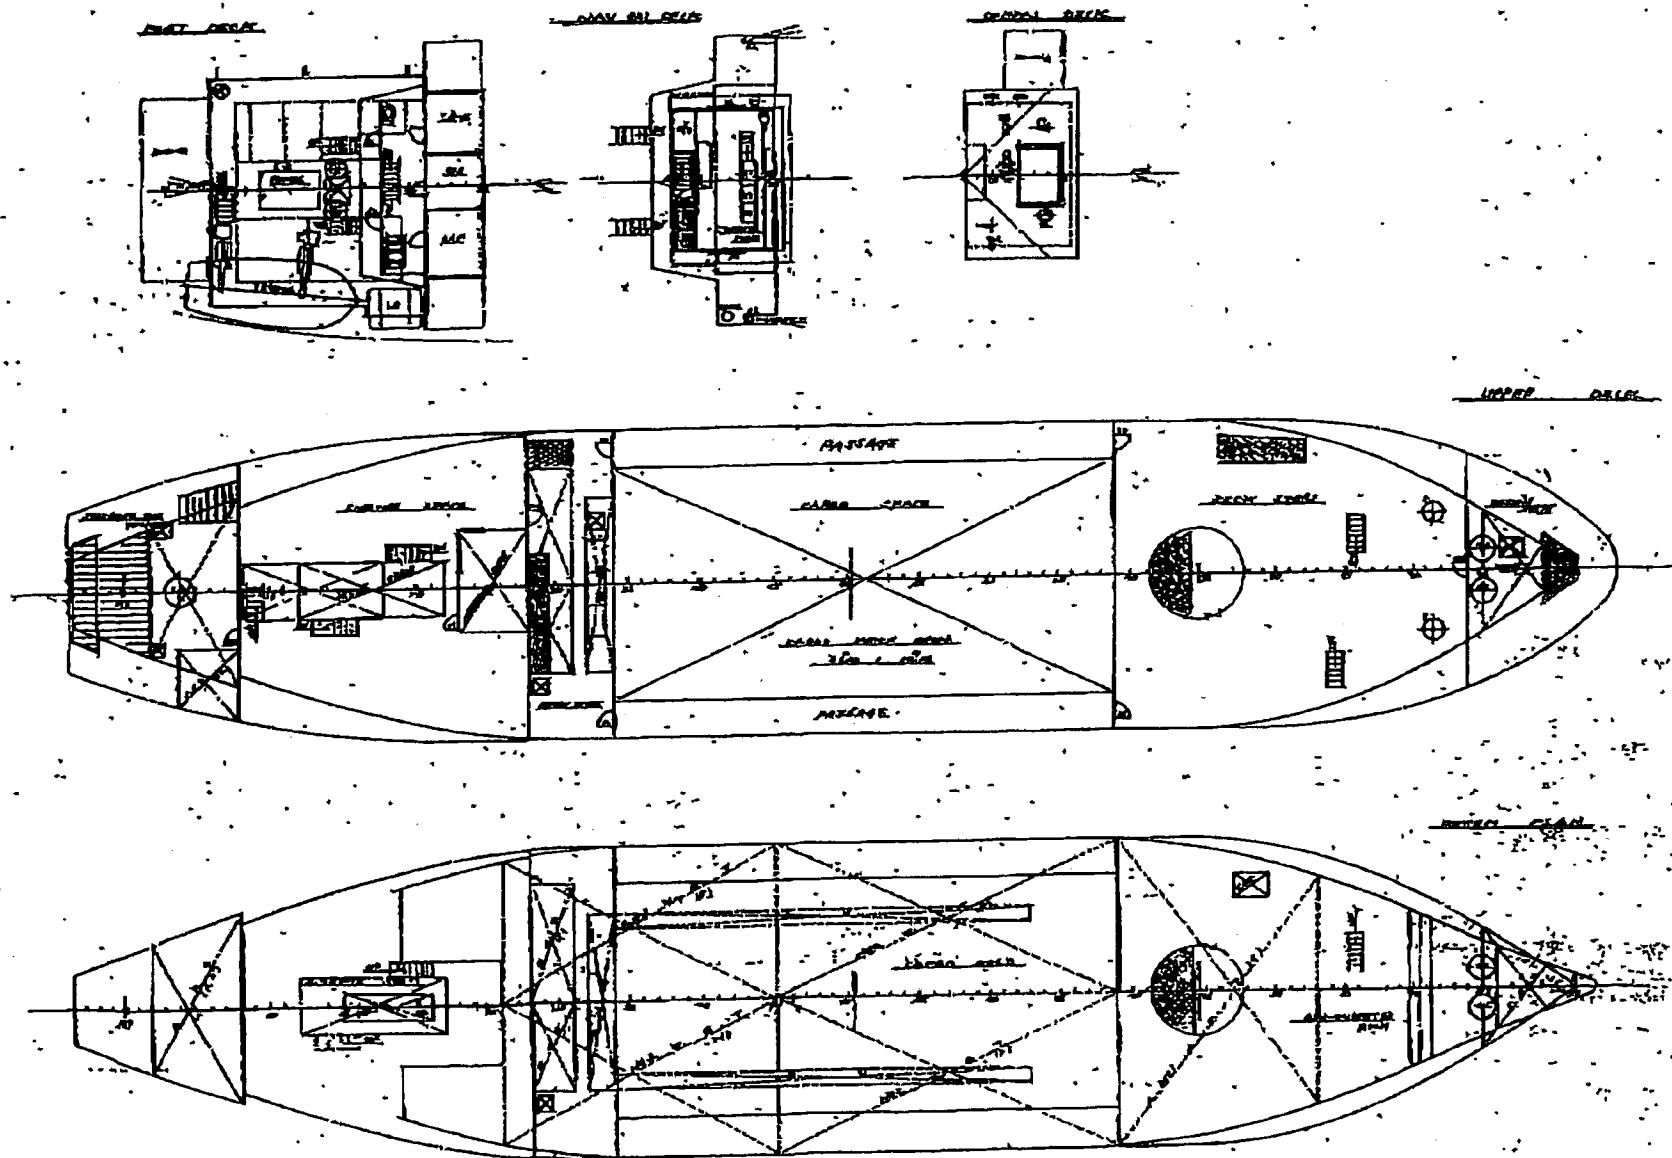

13-02-28;16:28

;0332800843

8/ 21

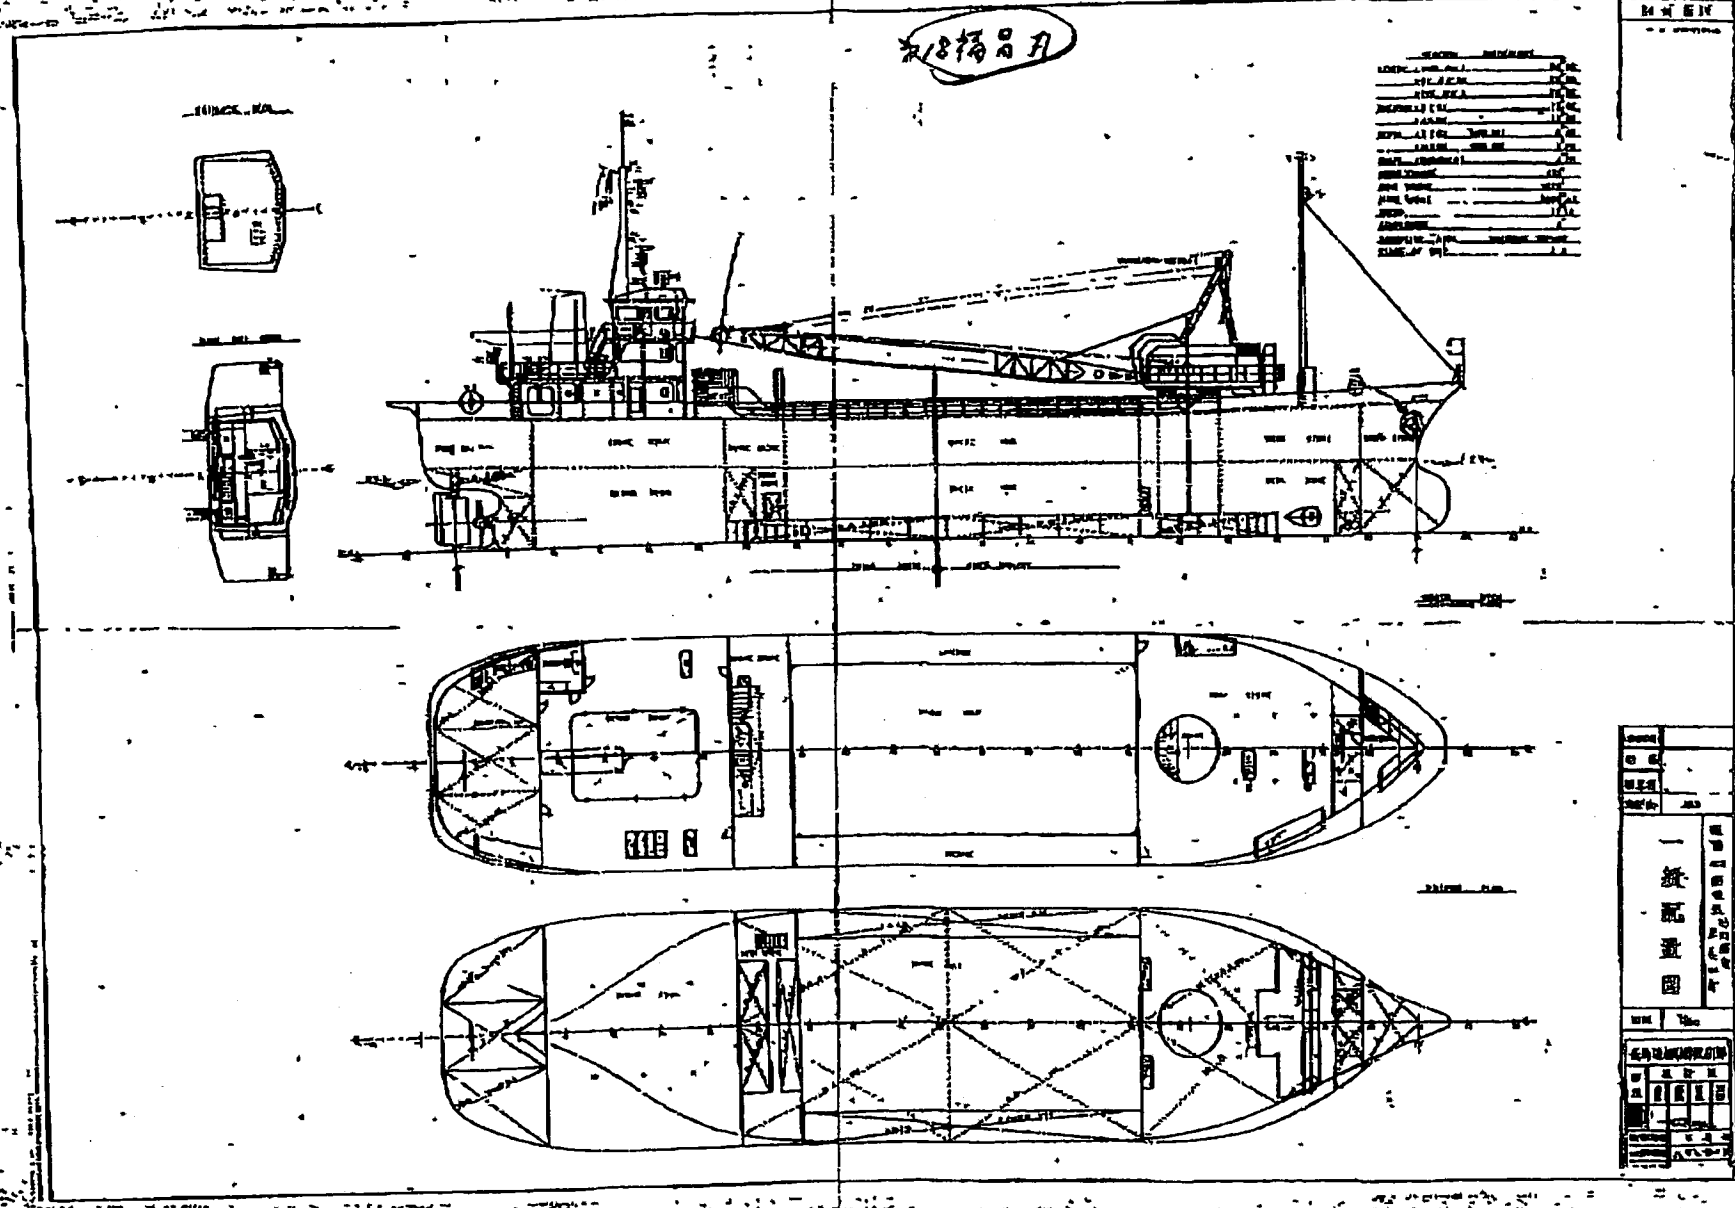


0022/0022

第三路海運


ZU13 U3/U/ 14:46 FAX U3 3615 6265

13-02-28;16:28



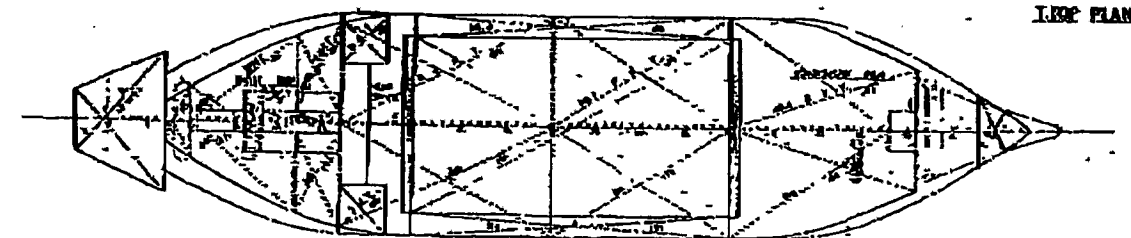


I.R.O.P. PLAN







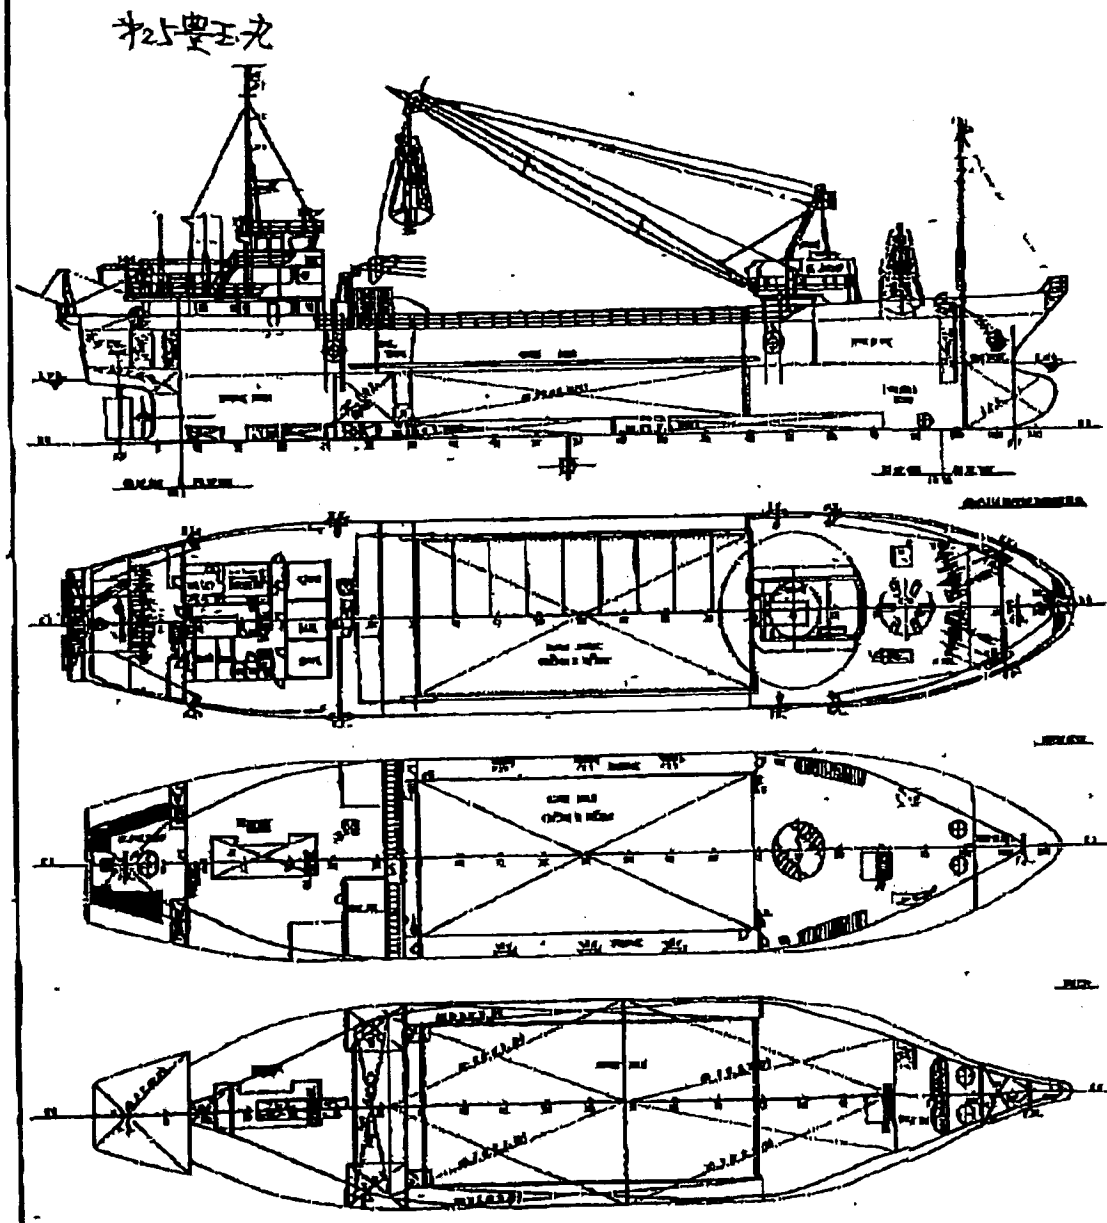


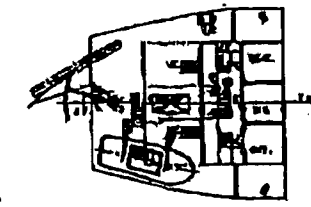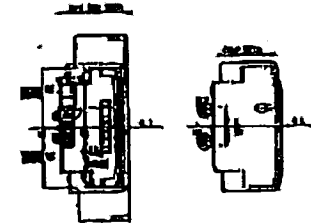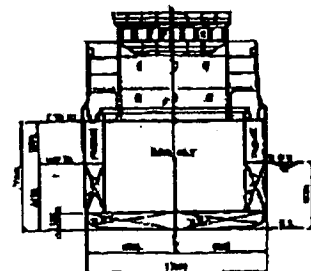


船名	鴻式包油(江國海運)
1988	051 區 5 號
699 2/11 8/20 10/20 11/20 一 股 配 置 圖	

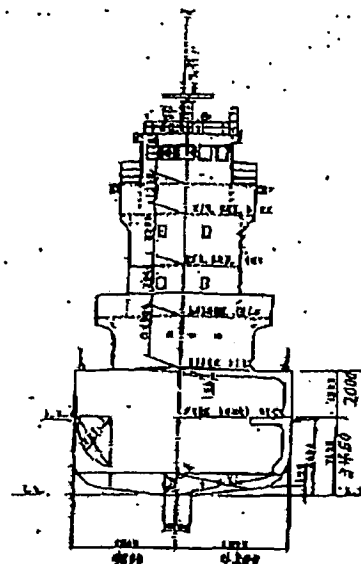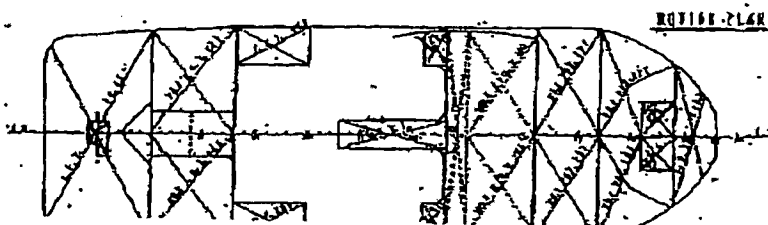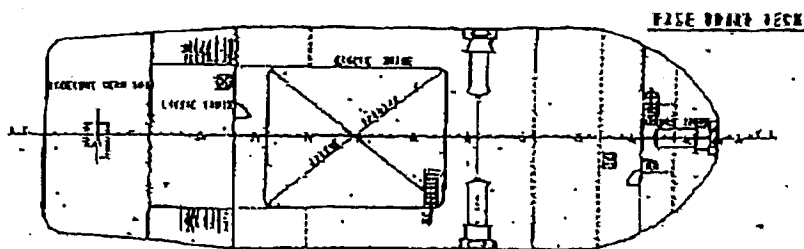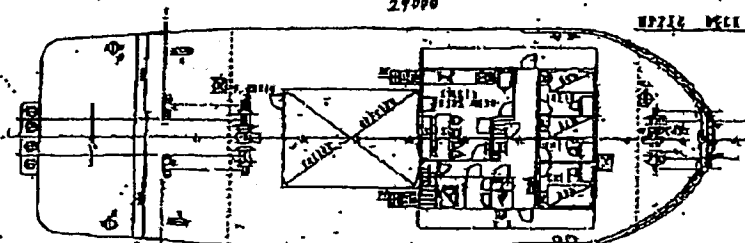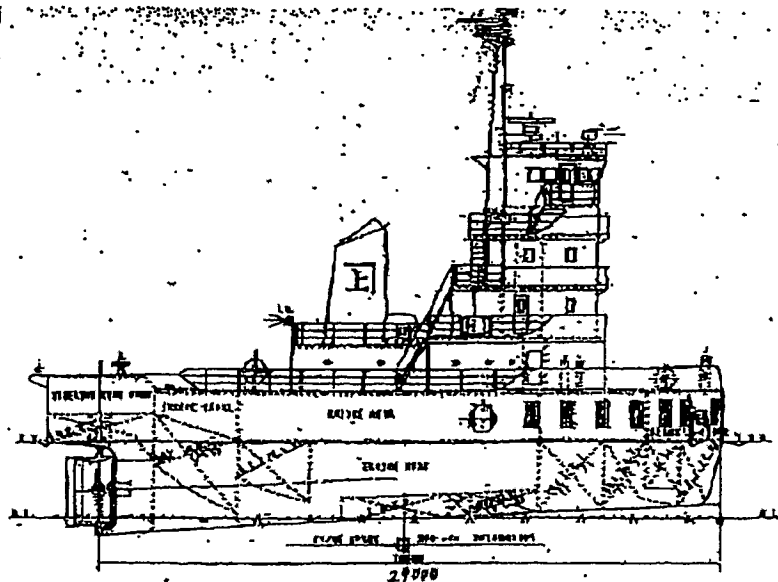


PRINCIPAL PARTICULARS



NAV. BRIDGE

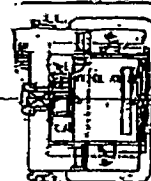

NAV. BRIDGE

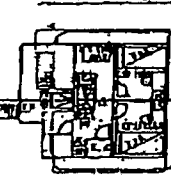

ENGINE ROOM

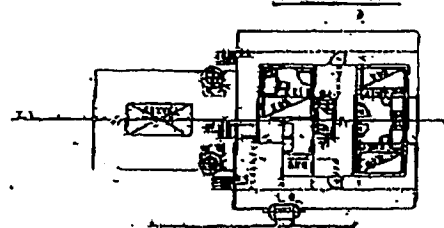

完成図

第八熱成丸

神成石炭貨取有限会社

6/1120'型
神 船

一股配置図

尺 1/150

神成造船株式会社


工	工	工	工	工
場	場	場	場	場
長	長	長	長	長
長	長	長	長	長

製図年月日 平成10年11月25日


製図番号 1161

0008/0008

2013 06/05 15:22 FAX

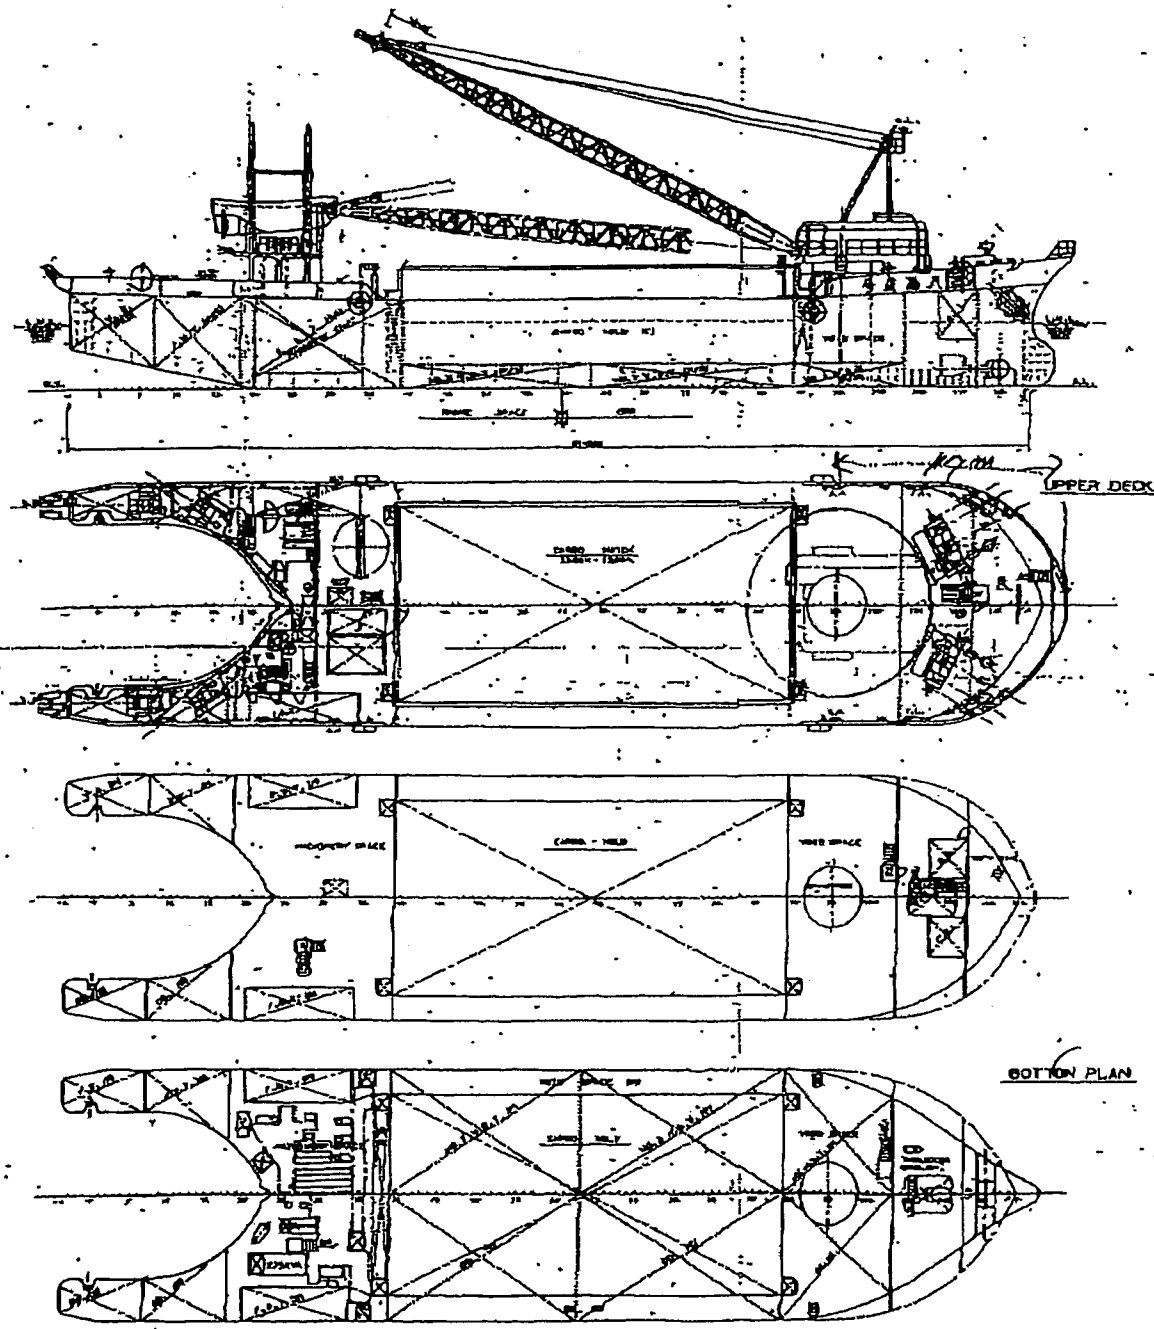

PRINCIPAL	PARTICULARS
LENGTH (O.A.)	84M18
LENGTH	81M50
BREADTH (M.L.D.)	15M00
DEPTH (M.L.D.)	4M00/5M50

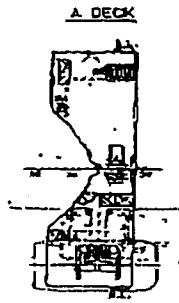


完成図



船成石材採取(株) 船	
一般配置図	船
大旺造船株式会社	船
1/150 図 3372	船

第九号

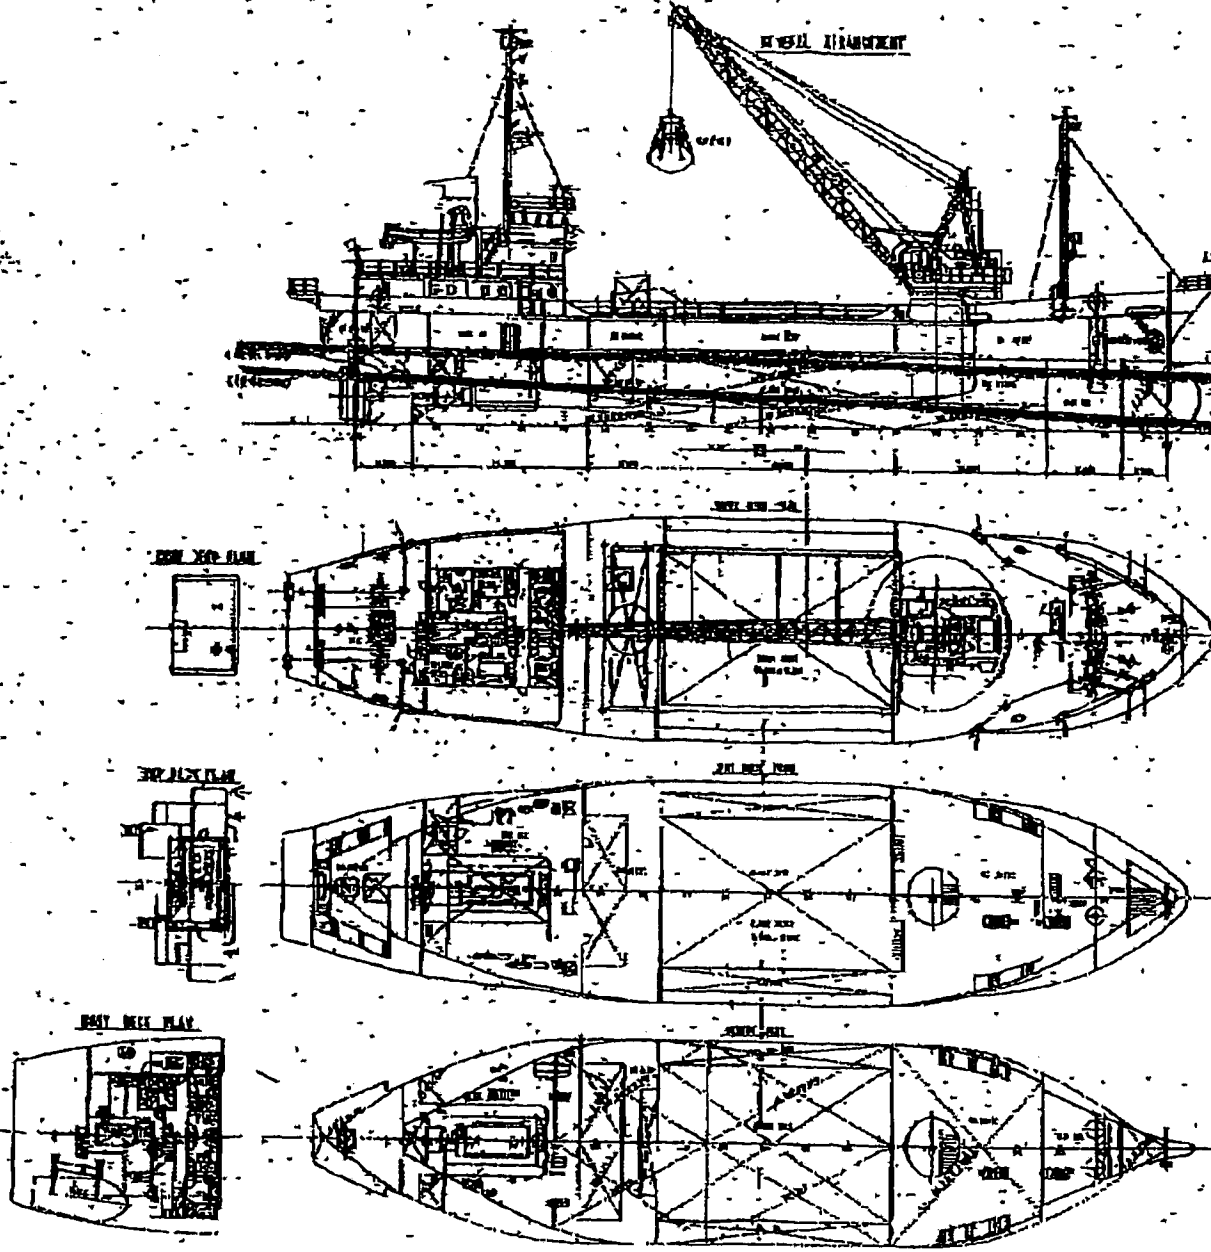

PRIMARY PARTICULARS	

第八和丸

499 総七 型砂平扶取運搬船


般 配置図

PRINCIPAL DIMENSIONS

62'00


13'20

9'8 14'85

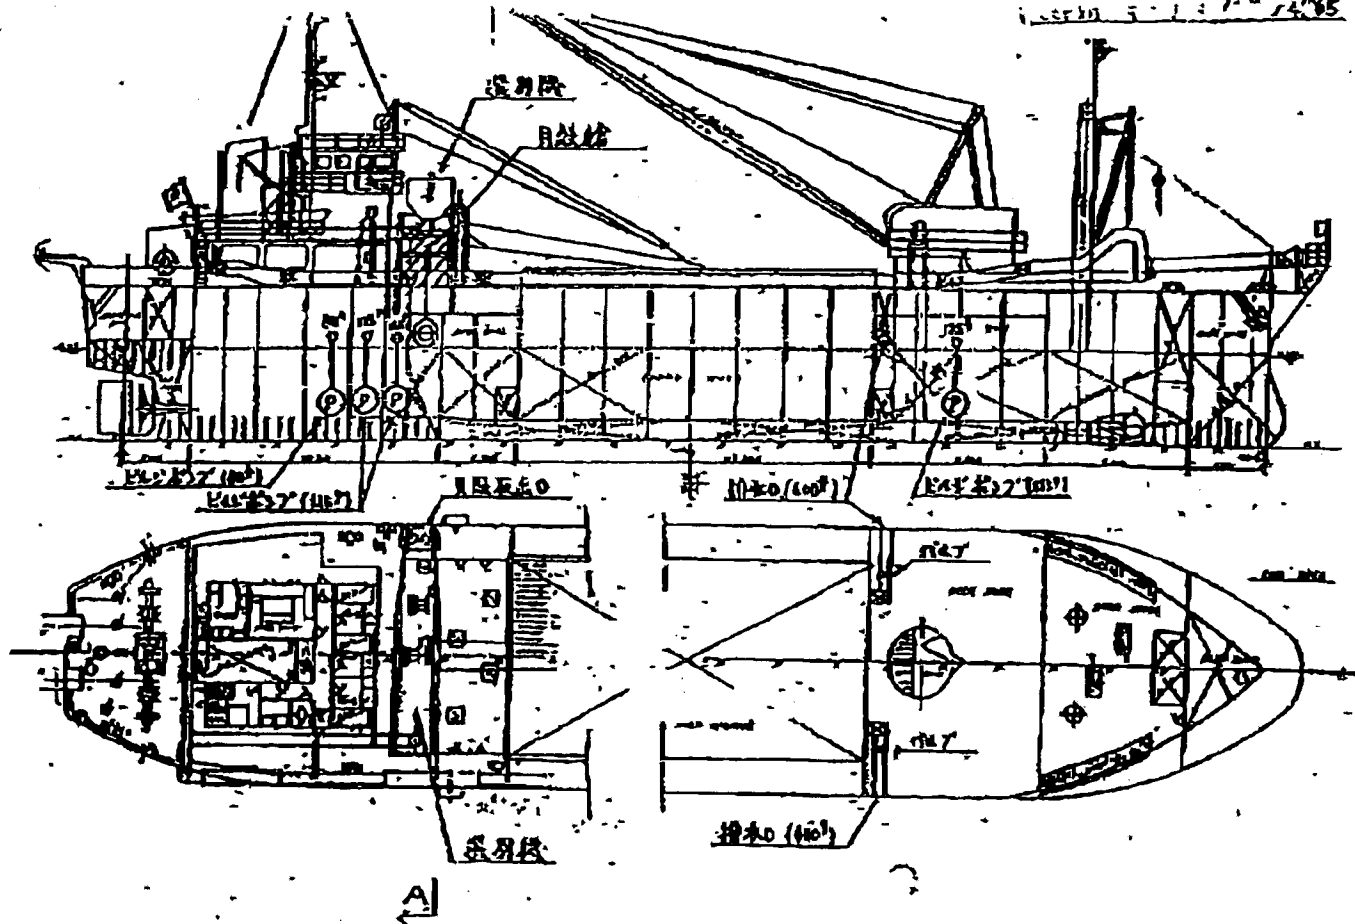


02/28 17:46 FAY
13-02-28;18:28

21/21

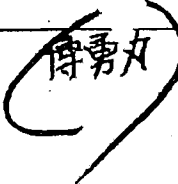









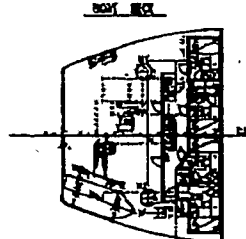
[illegible][illegible]

富士橋丸

富士橋丸


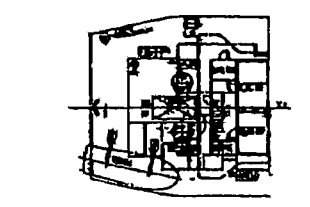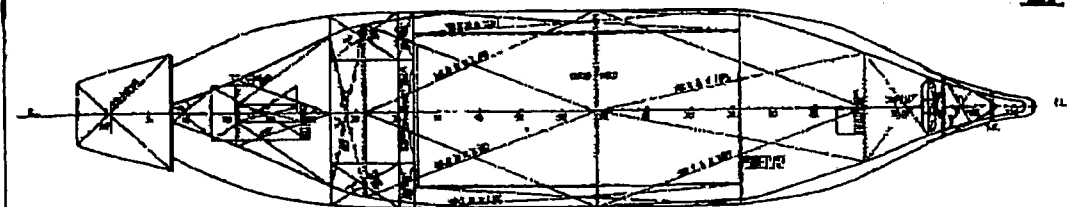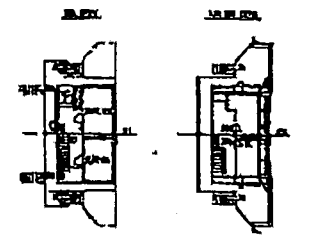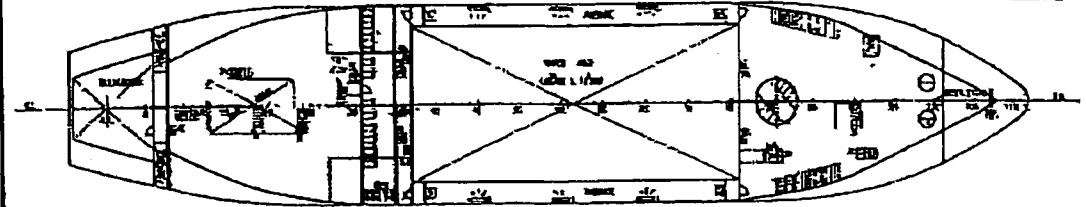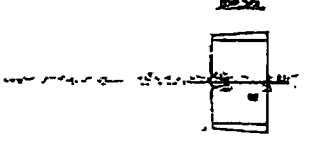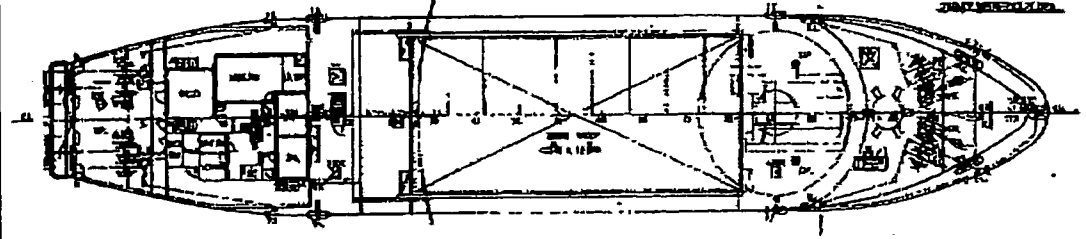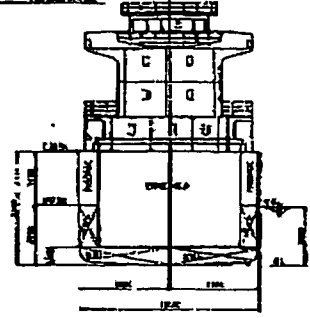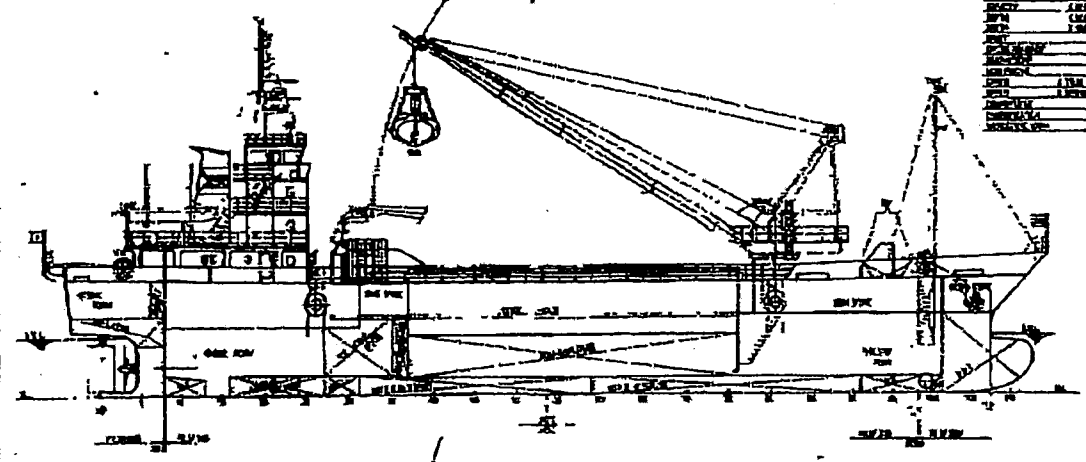










一般配置図


船 名

GENERAL ARRANGEMENT


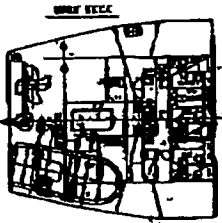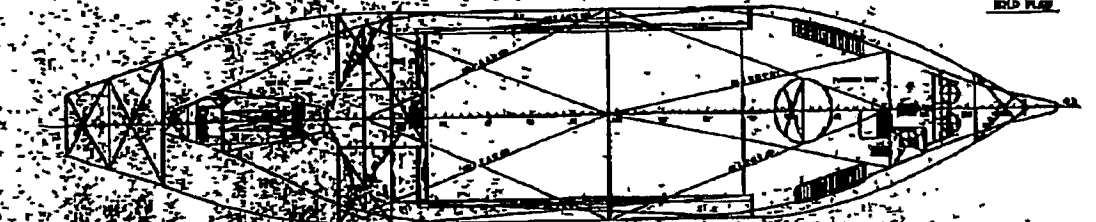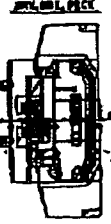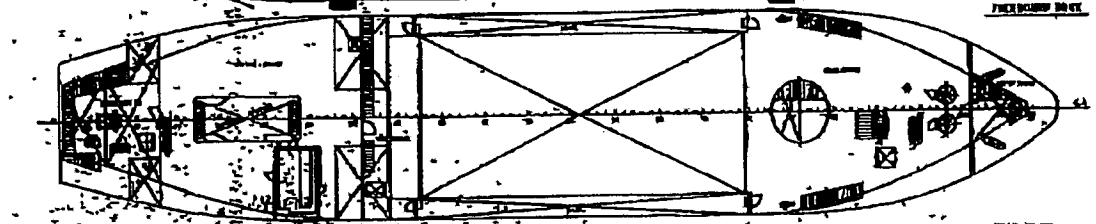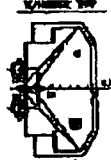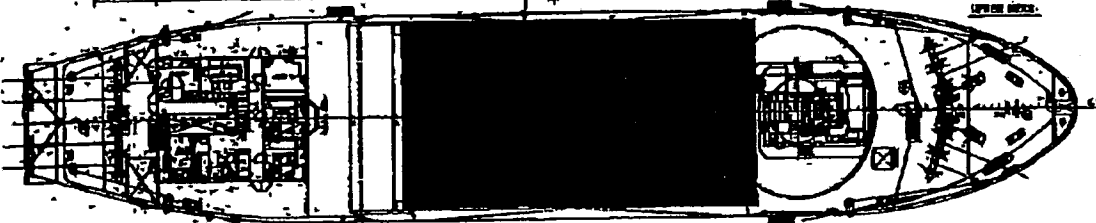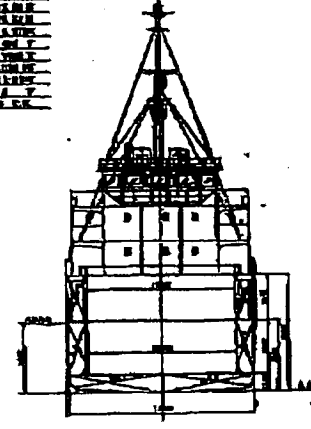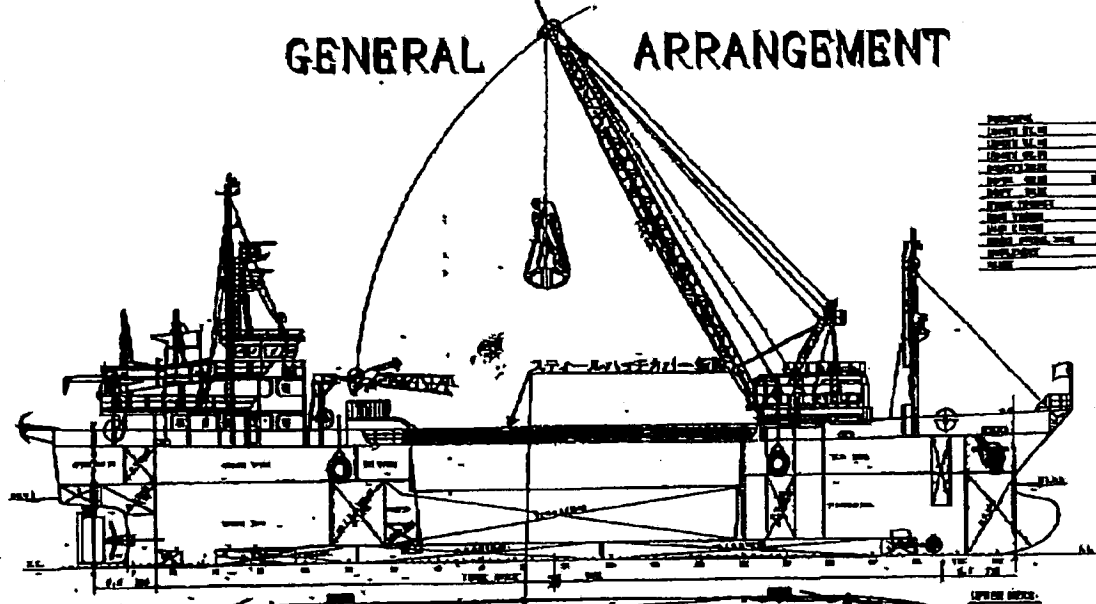


船 名

船 主


5/11/2

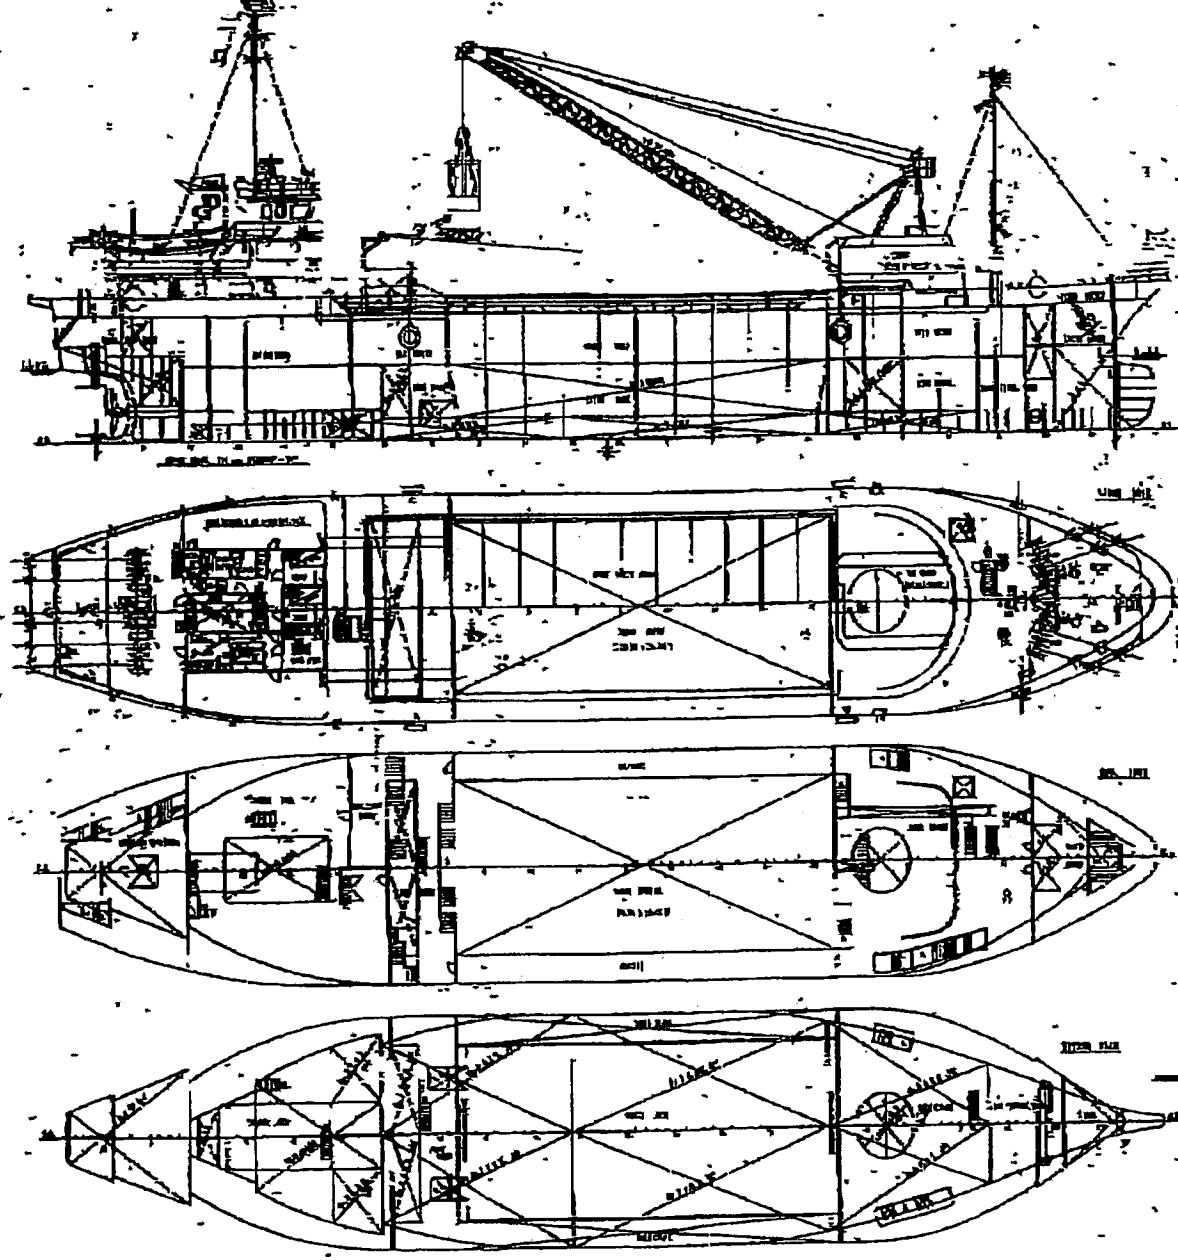



0006/0007

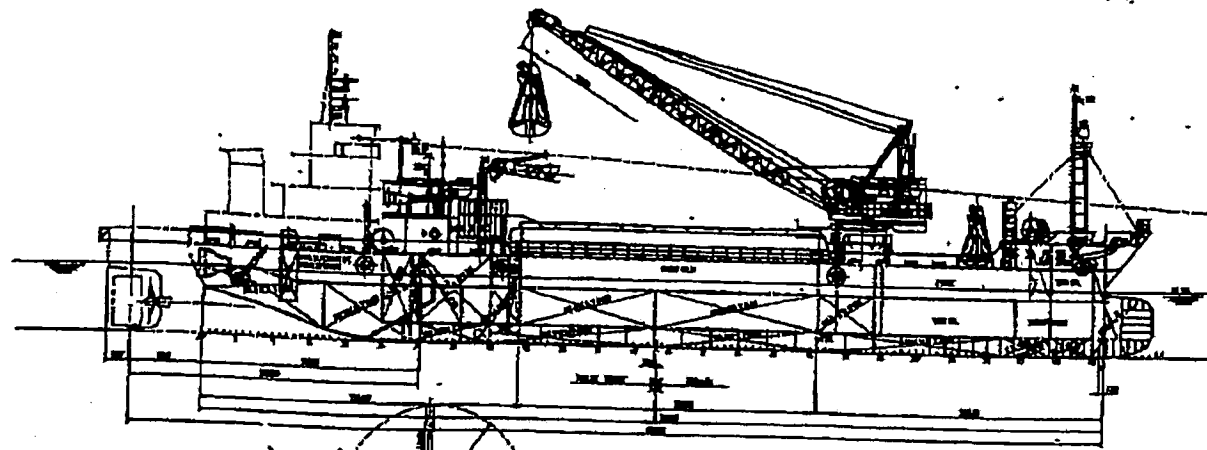


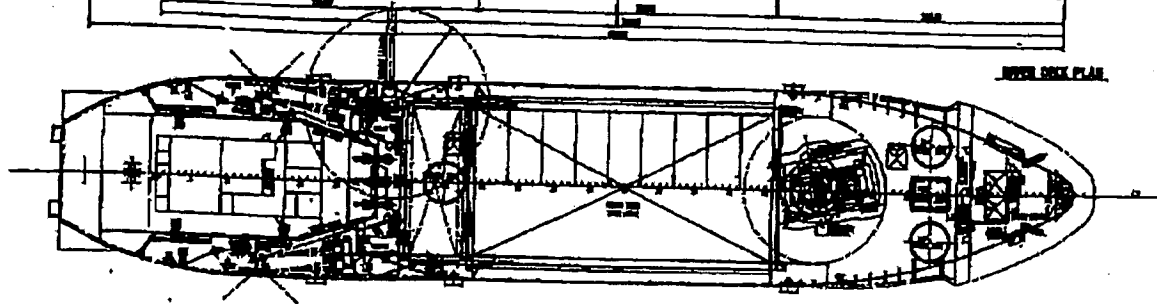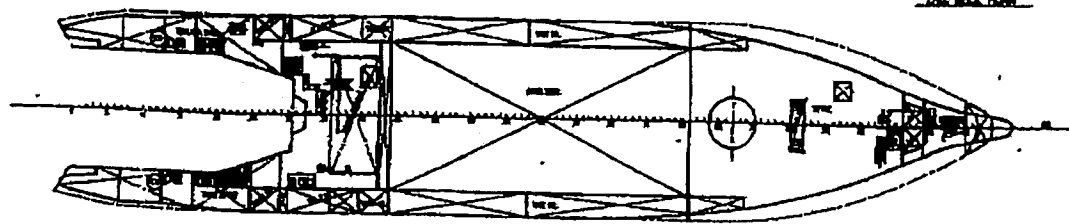
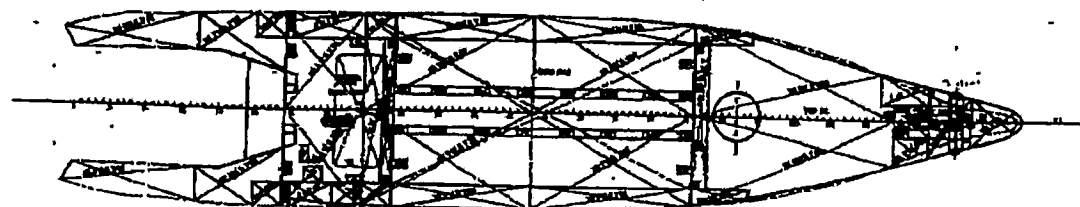


PRINCIPAL DIMENSIONS

LENGTH	(O.A.)	81'370
LENGTH	(P.P.)	76'000
BREADTH	(M.O.)	16'000
DEPTH	(M.O.)	UPP. DK 7'000
DEPTH	(M.O.)	2ND. DK 4'500
DRAFT		5'660
HOLD CAPACITY		2330M ³

[P. BOAT]

LENGTH	(P.P.)	22'200
BREADTH	(M.O.)	9'500
DEPTH	(M.O.)	7'070
DRAFT		5'140
MAIN ENGINE		1500Ps X 2 Set
GROSS TONNAGE		295 t
CREW		8
SPEED (KNOTS)		16.62 KM

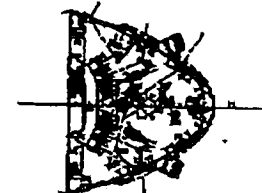




2013 08/22 15:27 FAX


5-663 $\frac{1}{5}$
(C-2)

LENGTH	(O. A)	ABT.	28 ^M 05
LENGTH	(P. P)		24 ^M 20
BREADTH	(MLD)	(9 ^M 50)	13 ^M 90
DEPTH	(MLD)	UPP. DK	7 ^M 02
DEPTH	(MLD)	2ND. DK	4 ^M 50
DRAFT	(DESIGNED)		5 ^M 20
GROSS TONNAGE			
MAIN ENGINE	2000 PS x 2 SETS		
SPEED MAX.			
COMPLEMENT	8 P		
NAVIGATION AREA	J. G	限定近海 (非国際)	

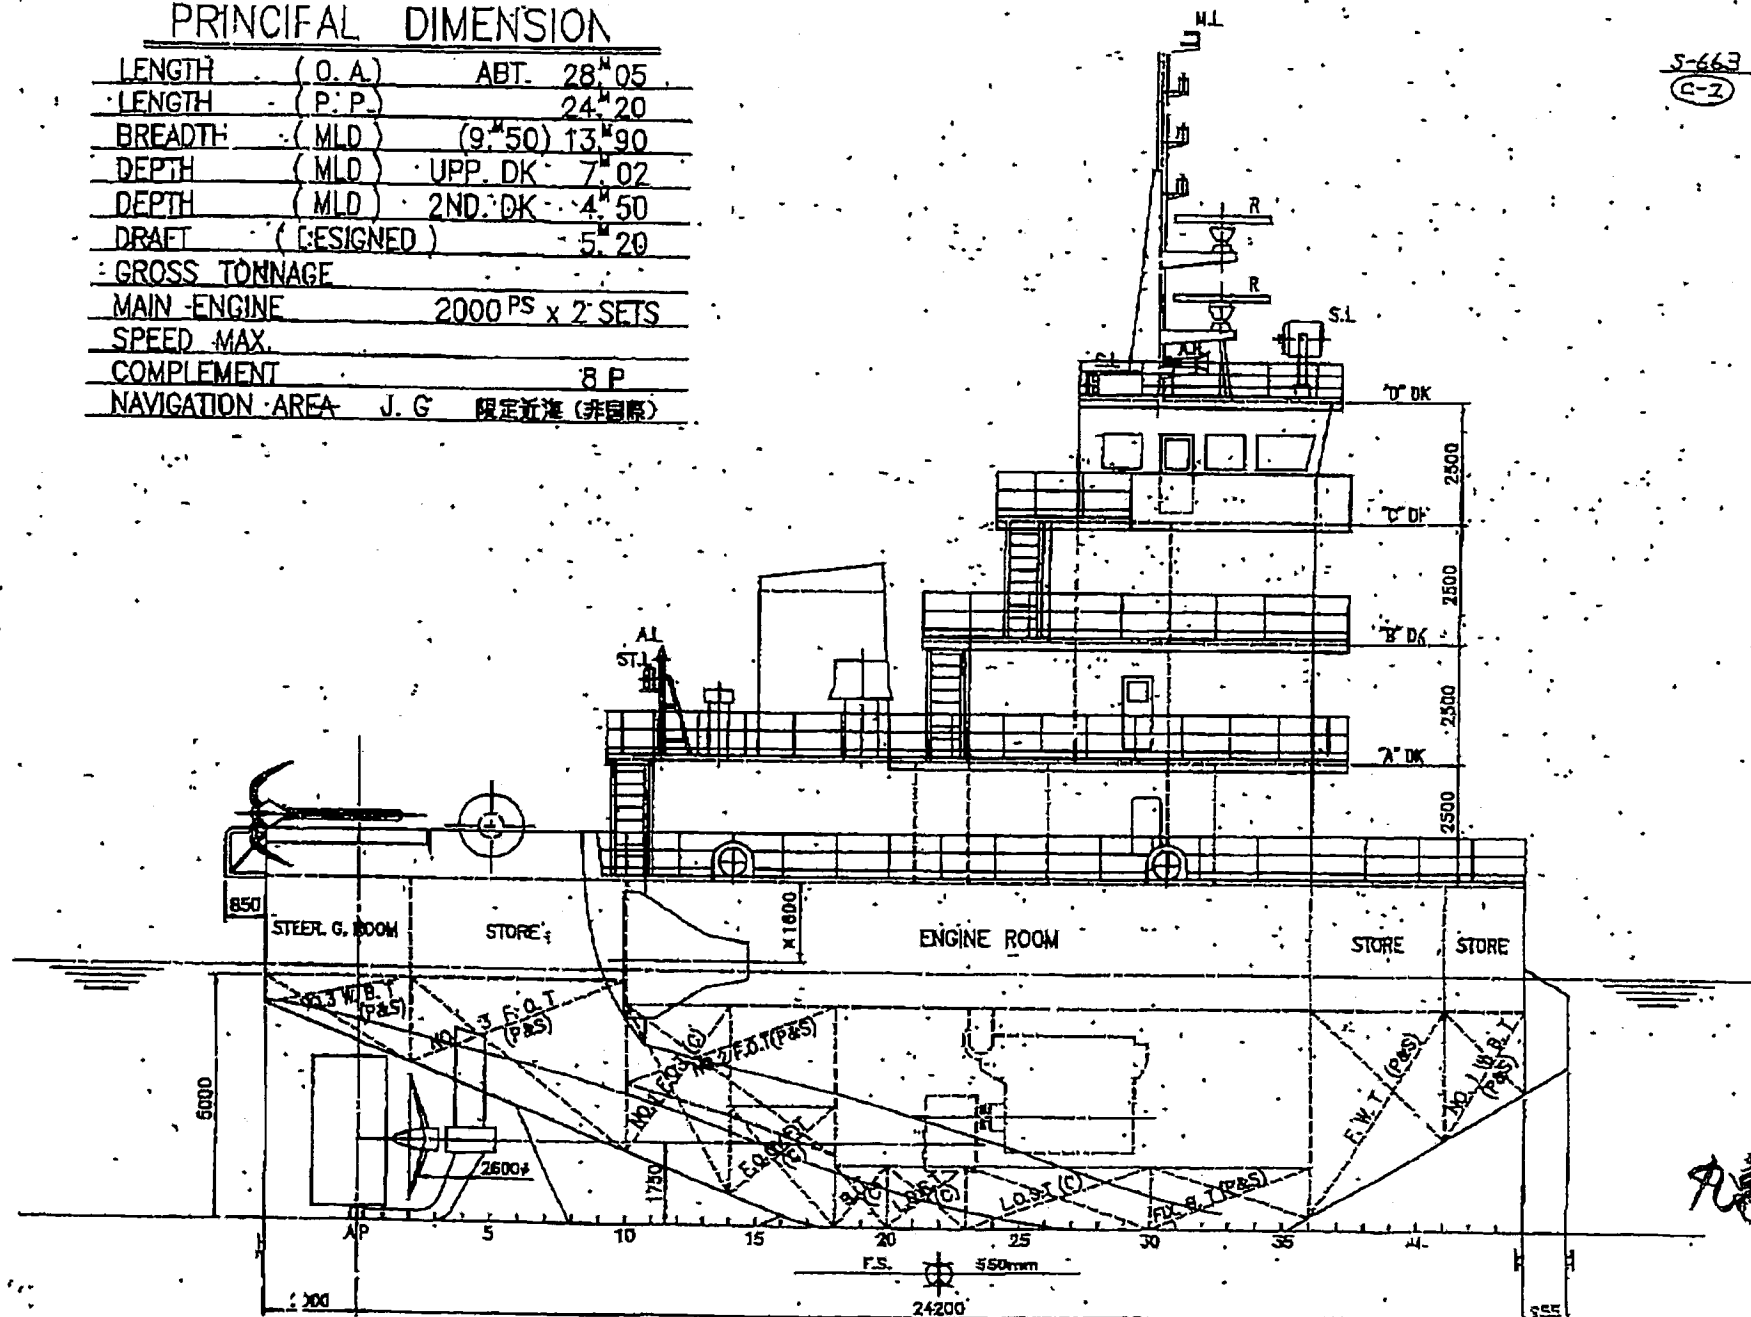


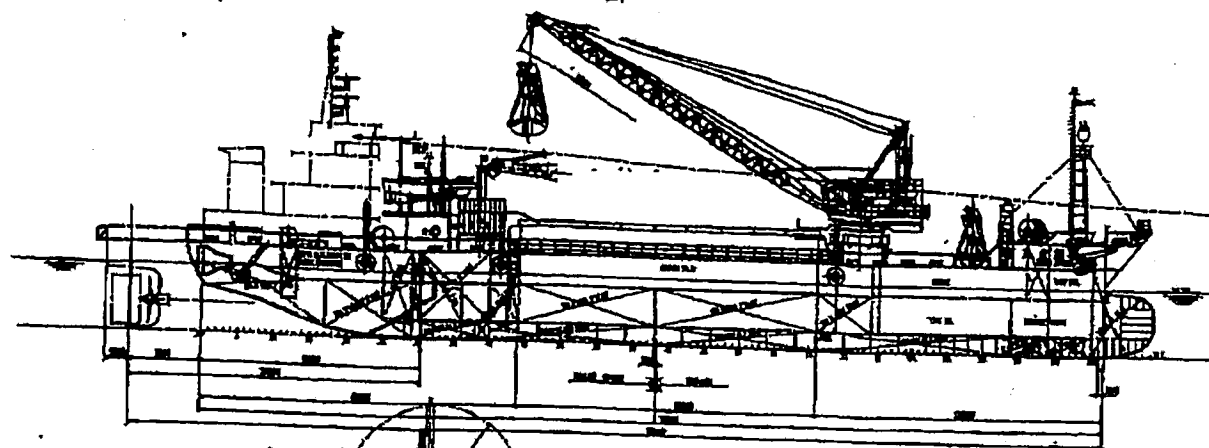


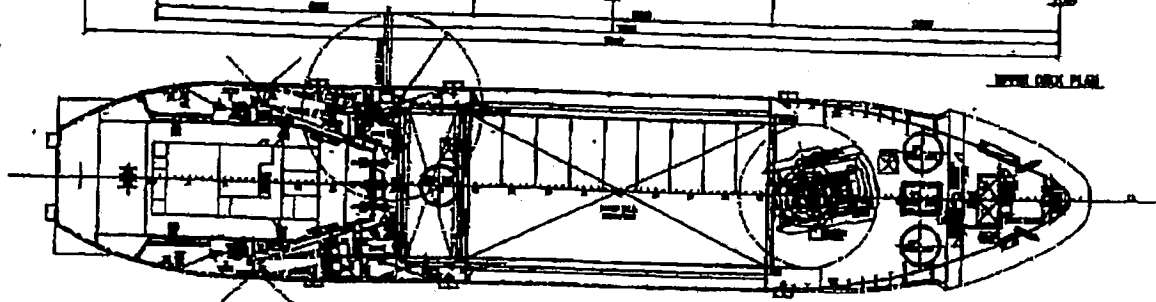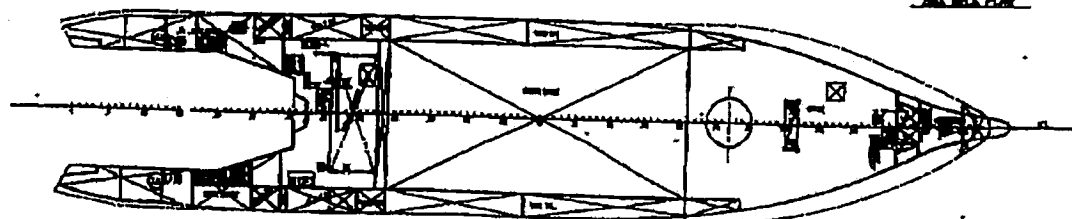
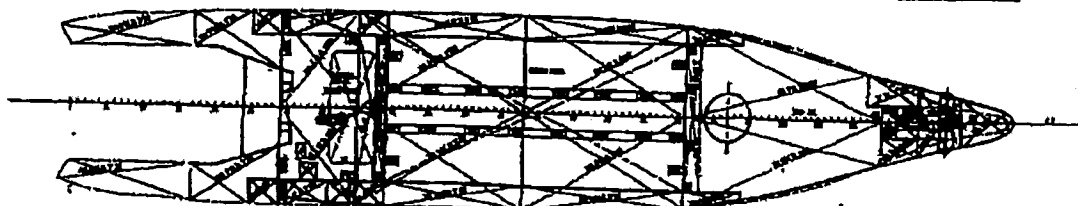


PRINCIPAL DIMENSIONS

LENGTH	(O.A.)	80'310
LENGTH	(P.P.)	76'090
BREADTH	(M.L.D.)	16'000
DEPTH	(M.L.D.)	7'000
DEPTH	(M.L.D.)	4'500
DRAFT		3'640
DRAFT		7330H
DRAFT		

(P. BOAT)

LENGTH	(P.P.)	23'200
BREADTH	(M.L.D.)	9'500
DEPTH	(M.L.D.)	7'020
DRAFT		3'640
MAIN ENGINE		1500P X 2.5m
GROSS TONNAGE		295
COMPLEMENT		8
SPEED (KNOTS)		14.12


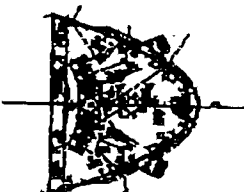



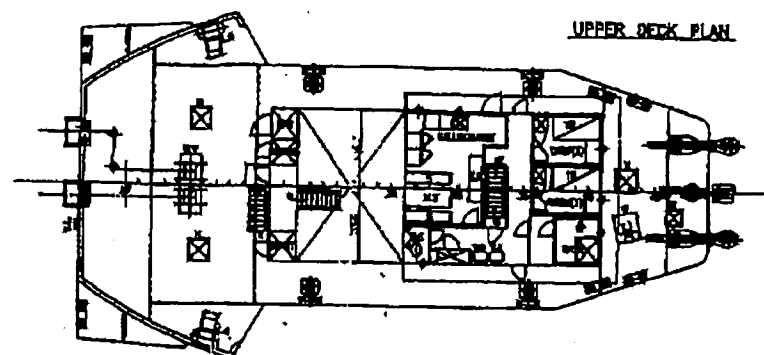


UPPER DECK PLAN

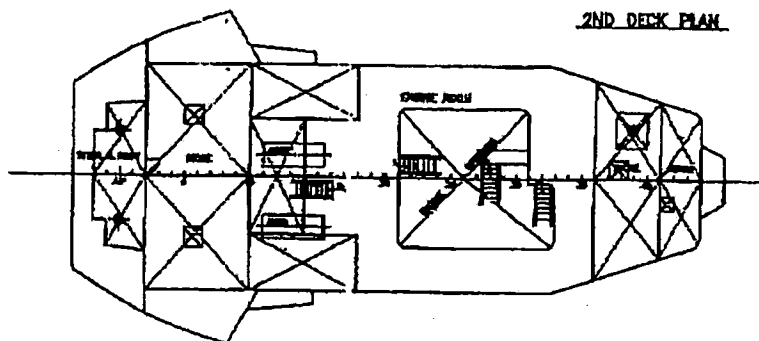


2ND DECK PLAN

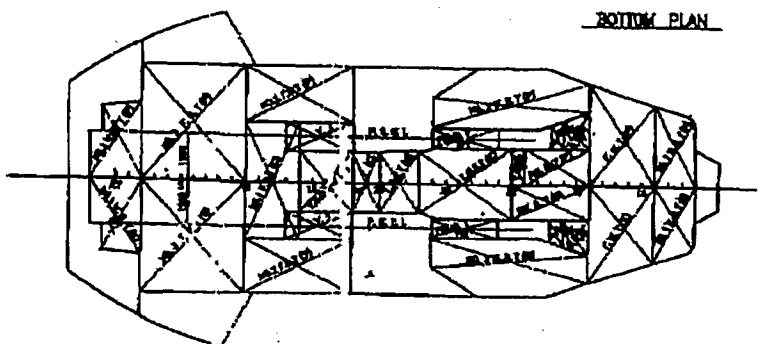


BOTTOM PLAN

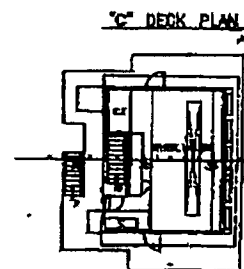


'C' DECK PLAN

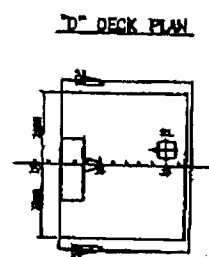


'D' DECK PLAN

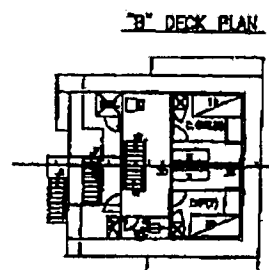

'B' DECK PLAN

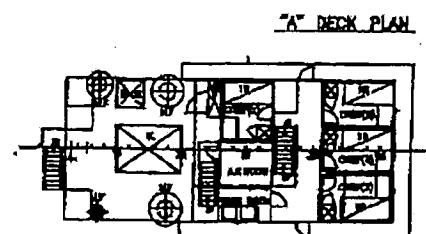

'A' DECK PLAN

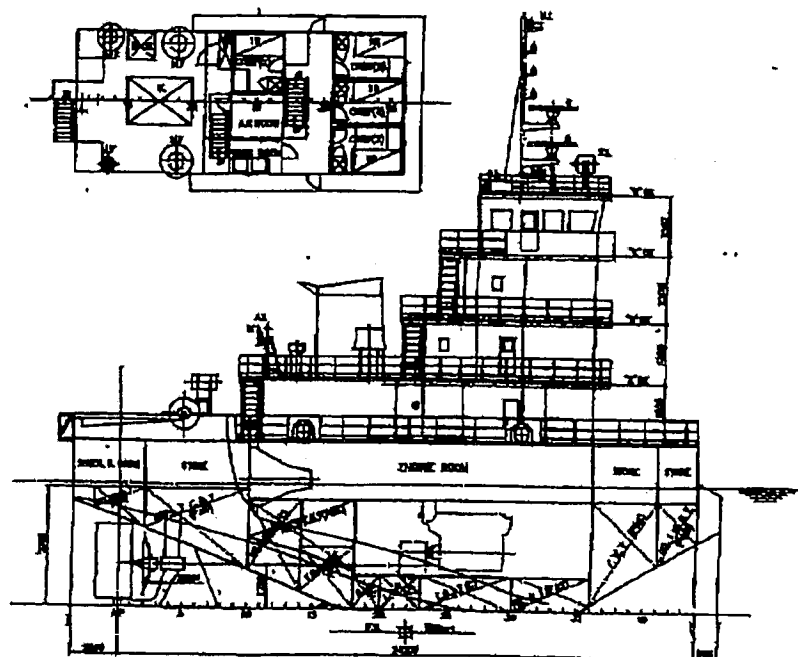



PRINCIPAL DIMENSIONS		
LENGTH (O.A.)	ART.	24.03
LENGTH (P.P.)		24.20
BREADTH (M.B.)	CS.501	13.40
DEPTH (M.B.)	1PP.DK	7.02
DEPTH (M.B.)	2ND.DK	4.50
DRAFT (DESIGNED)		5.70
GROSS TONNAGE		20717
MAIN ENGINE	1500PH x 2 SETS	
SPEED MAX.		11.40 KM
COMPLEMENT		A.P.
NAVIGATION AREA	J.G.	MINAMI (REMI)


高砂海運(株)
第二厚栄丸

一般配置図


大旺造船(株) S.No.665

新八新系丸 (130238)

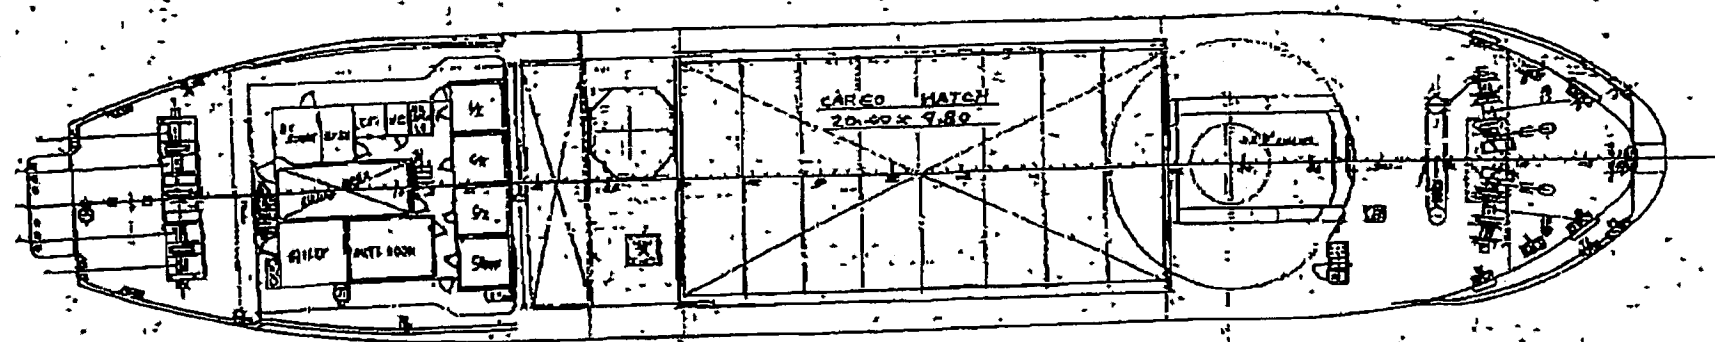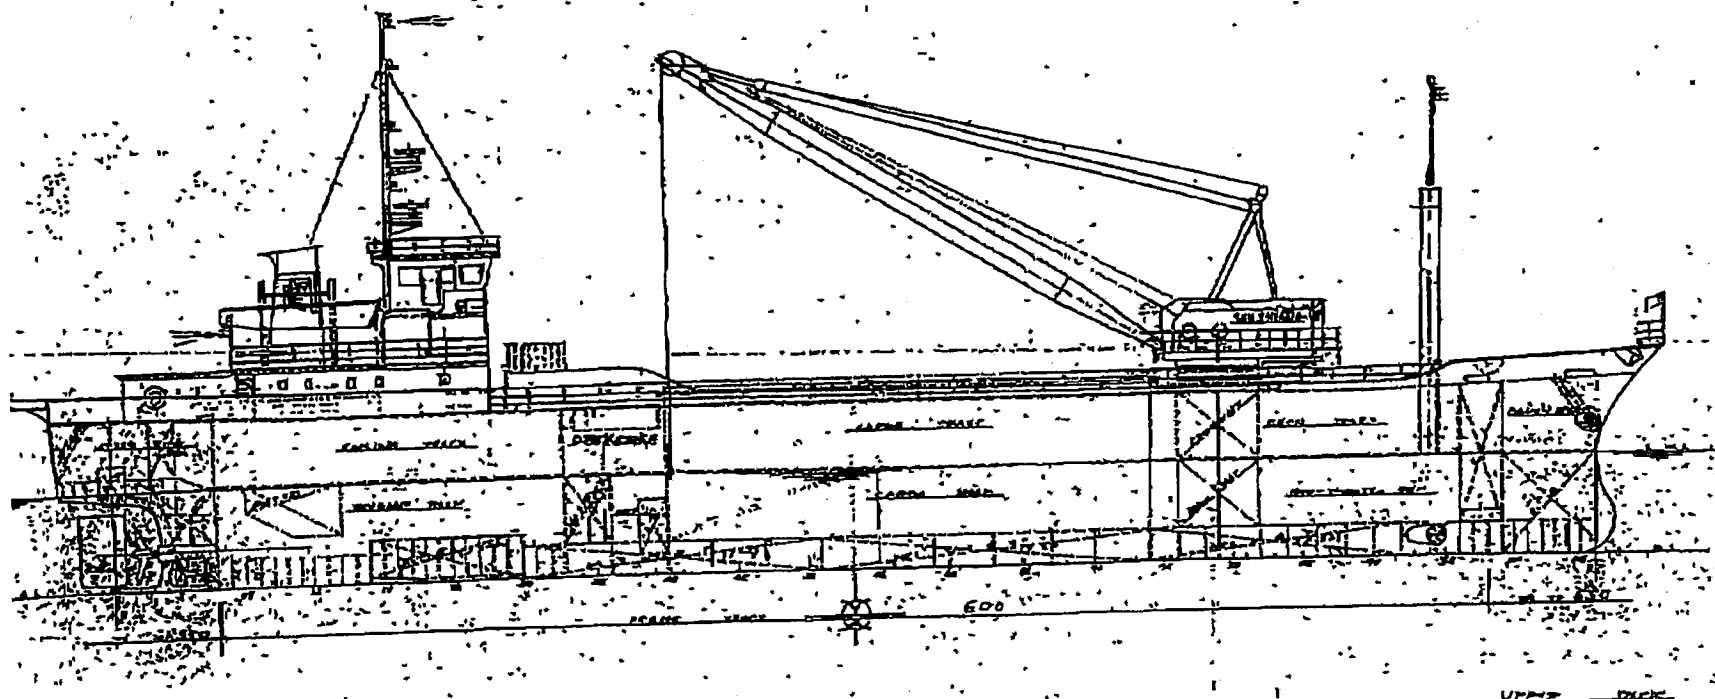


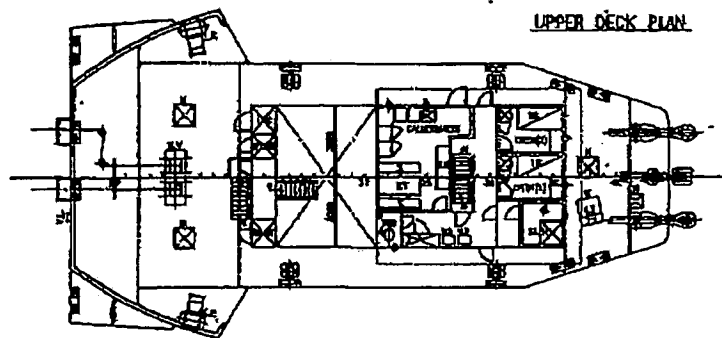


UPPER DECK PLAN

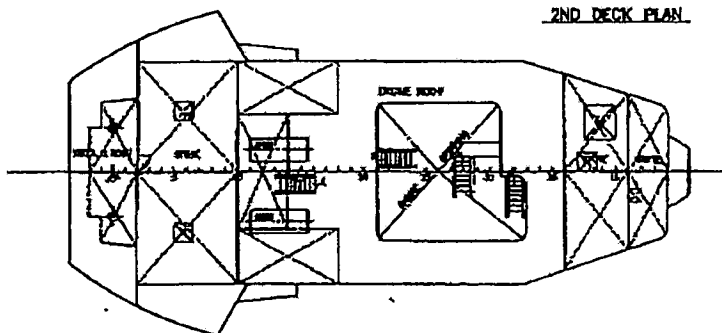


2ND DECK PLAN

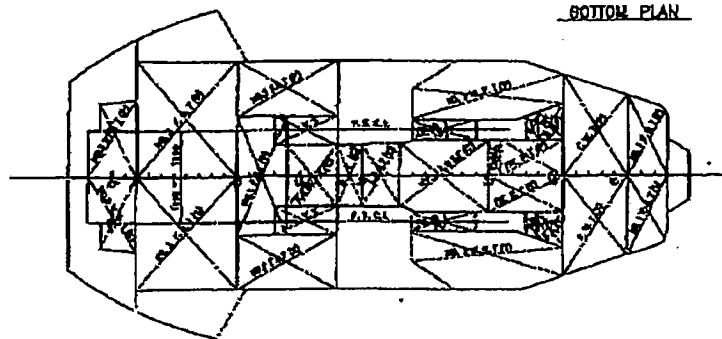


BOTTOM PLAN

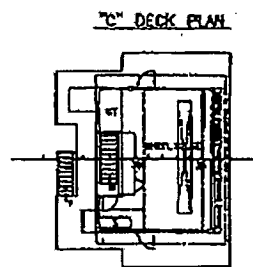


'C' DECK PLAN

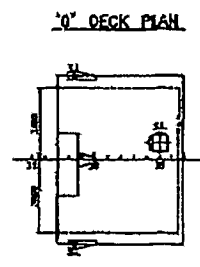


'0' DECK PLAN

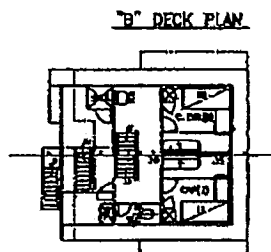

'B' DECK PLAN

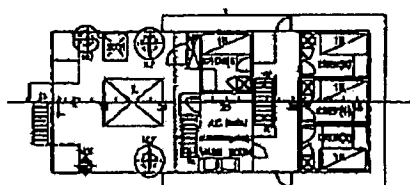

'A' DECK PLAN

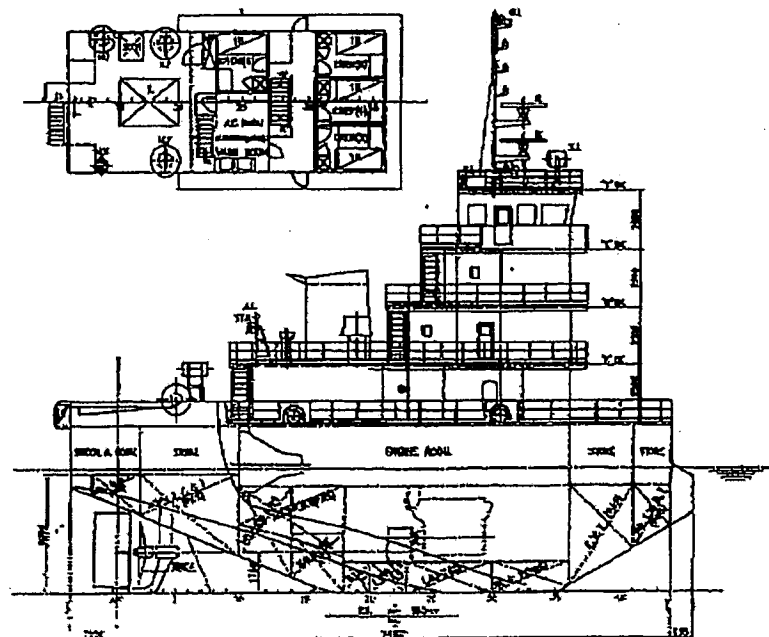

PRINCIPAL DIMENSIONS			
LENGTH	(O.A.)	ASL	28.08
LENGTH	P.P.		24.28
BREADTH	MO	(B-52)	13.50
DEPTH	MO	1UP. BK	7.00
DEPTH	MO	2ND DE	4.50
DRAFT	(DESIGNED)		5.20
GROSS TONNAGE			28712
MAIN ENGINE	(500HP)	2 SETS	
SPEED MAX			11.50 Kts
COMPLEMENT			8 P.
NAVIGATION AREA			I.C. 10000 (TUN)


(有) 豊榮海運
第十五豊榮丸

一般配置図


大正造船 (株) 3.116.585
(S-1/200)


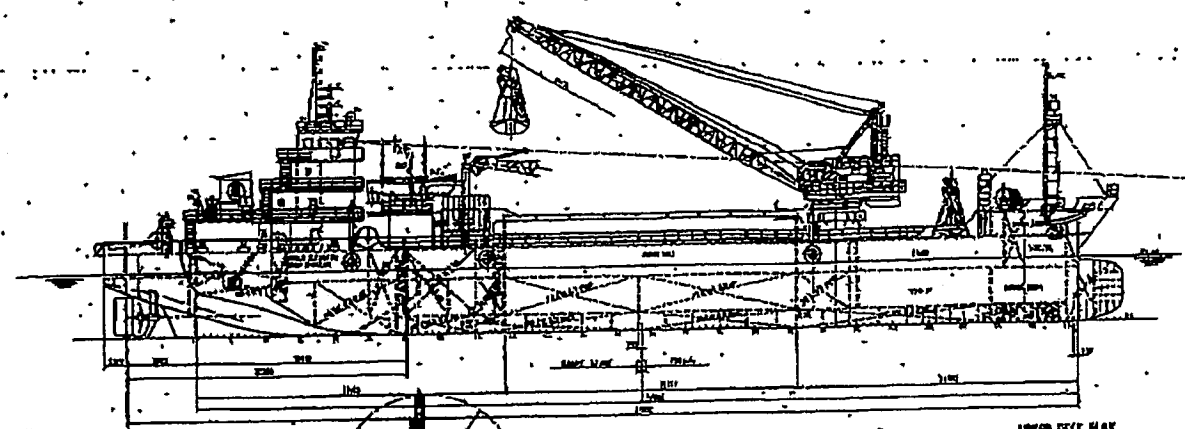


UPPER DECK PLAN

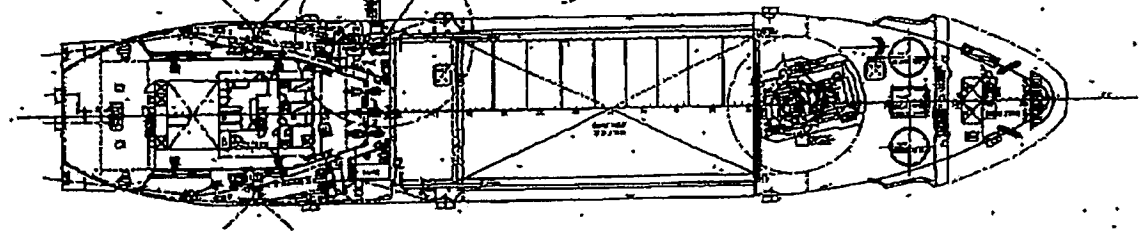


1ST DECK PLAN

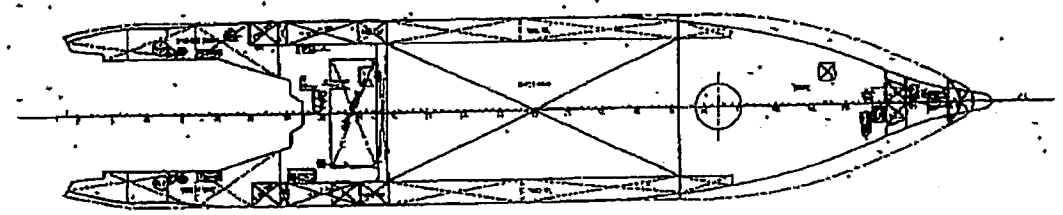


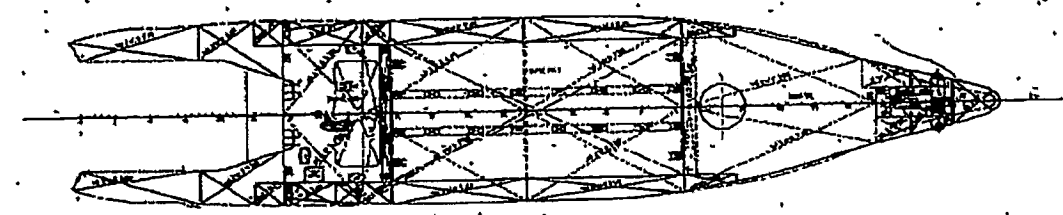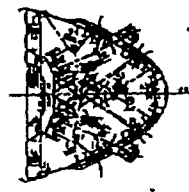
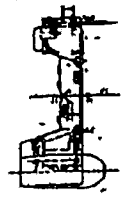

完成図

15.4.30


設計	(株)豊栄海運	監製	豊栄海運
13-05-14111:13AM: 船舶图 (船)


第 1 / 2

GENERAL ARRANGEMENT



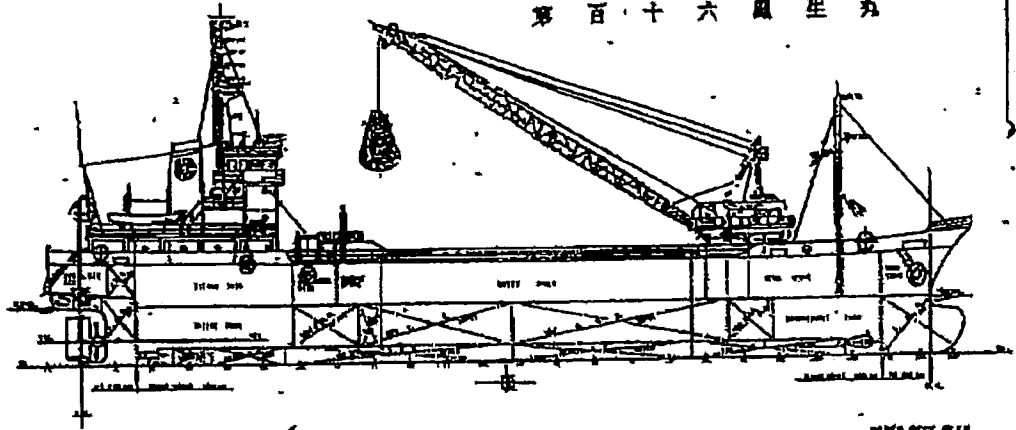


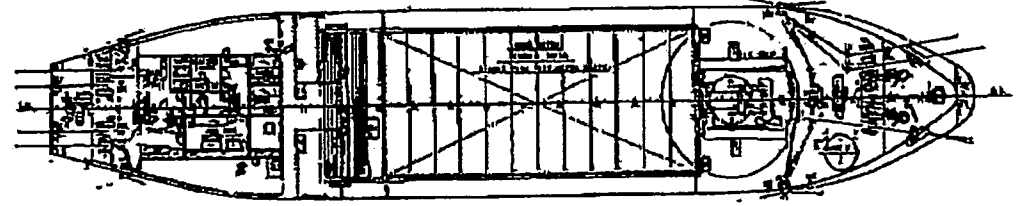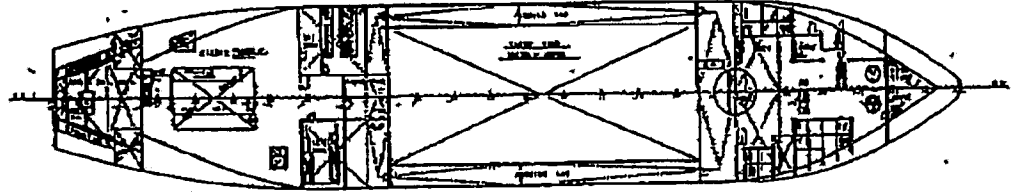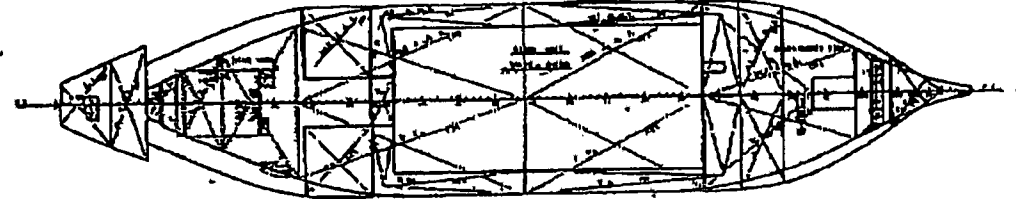


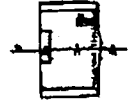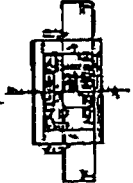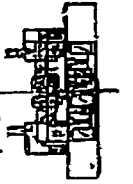


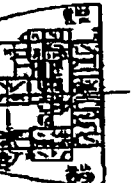



一般配置図

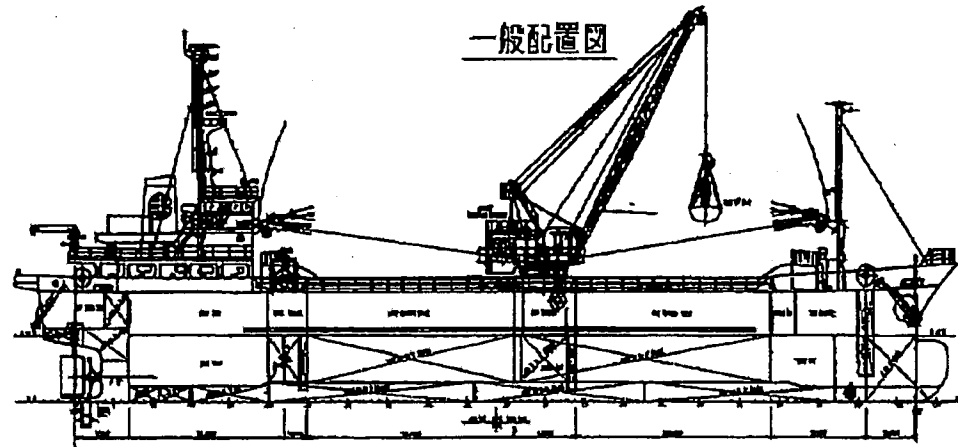

SPECIFIC PARTICULARS	
NAME	178 鳳生丸
TYPE	漁船
REG. NO.	178
REG. DATE	1972.10.1
REG. OFFICE	神戸

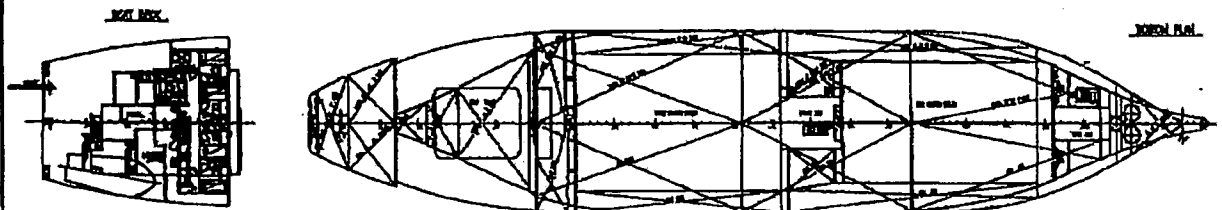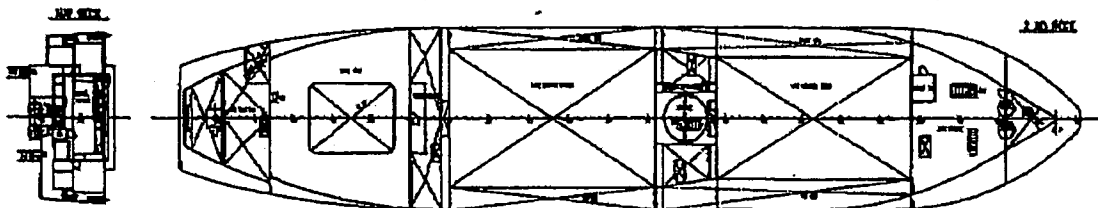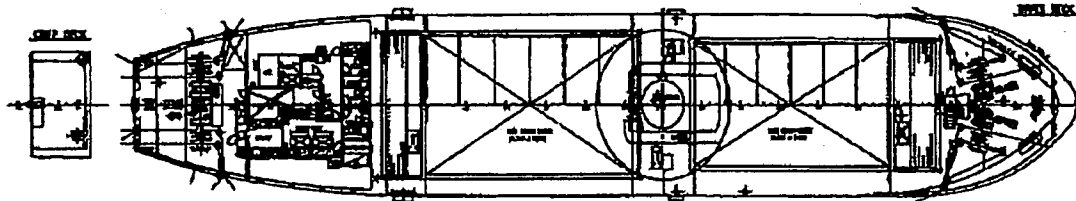


61

178 鳳生丸



<川崎港>日興サービス株式会社：神奈川県川崎市川崎区大川町1-10

1.積替・保管施設配置図

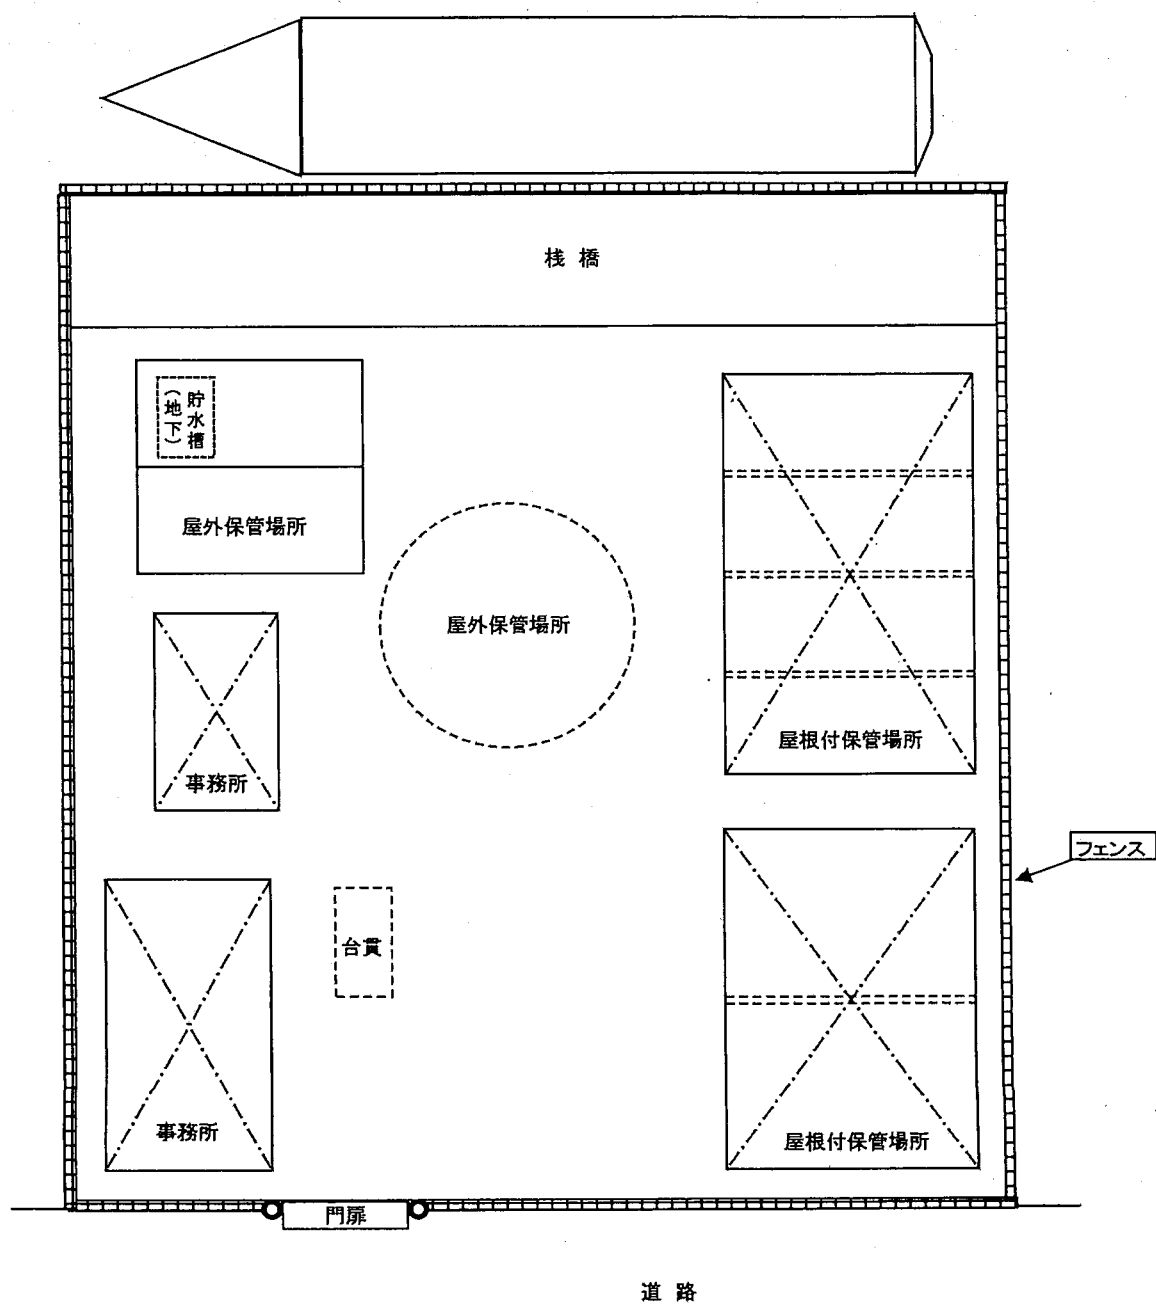

1 積替・保管施設配置図

八号地全体図 名古屋市港区船見町57番地地先 愛知海運株式会社 八号地現業所

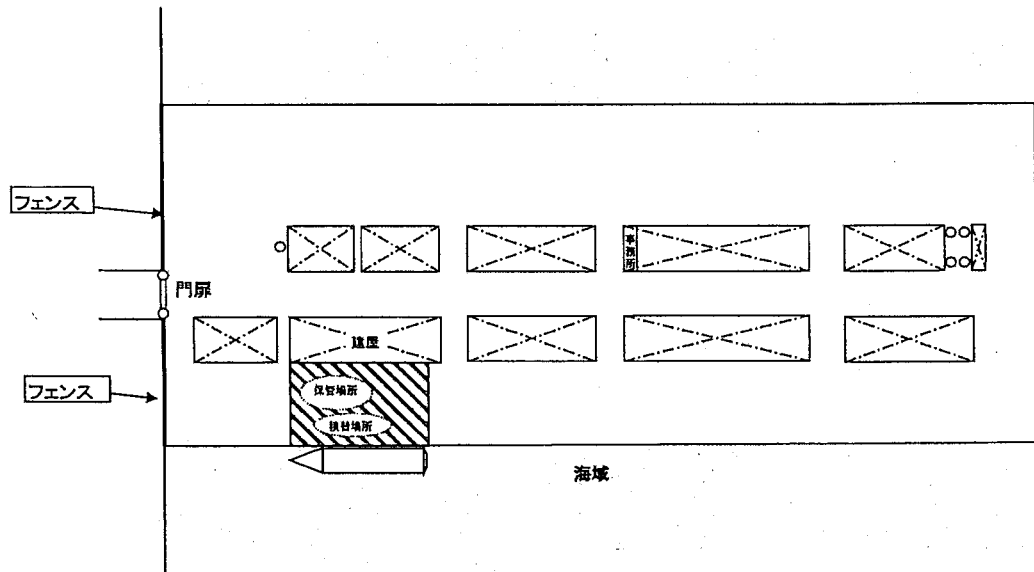

積替・保管場所拡大図

